TERRAWAY Farbe Hellgrau



PERGOLA (LÄRCHE) über KLEINKINDERSPIELPLATZ



NASCHHECKE




SPIELHÜGEL mit ERSATZPFLANZUNGEN
samt EINFASSUNG mit SITZBÄNKEN in
SICHTBETON und HOLZDIELEN



RASEN



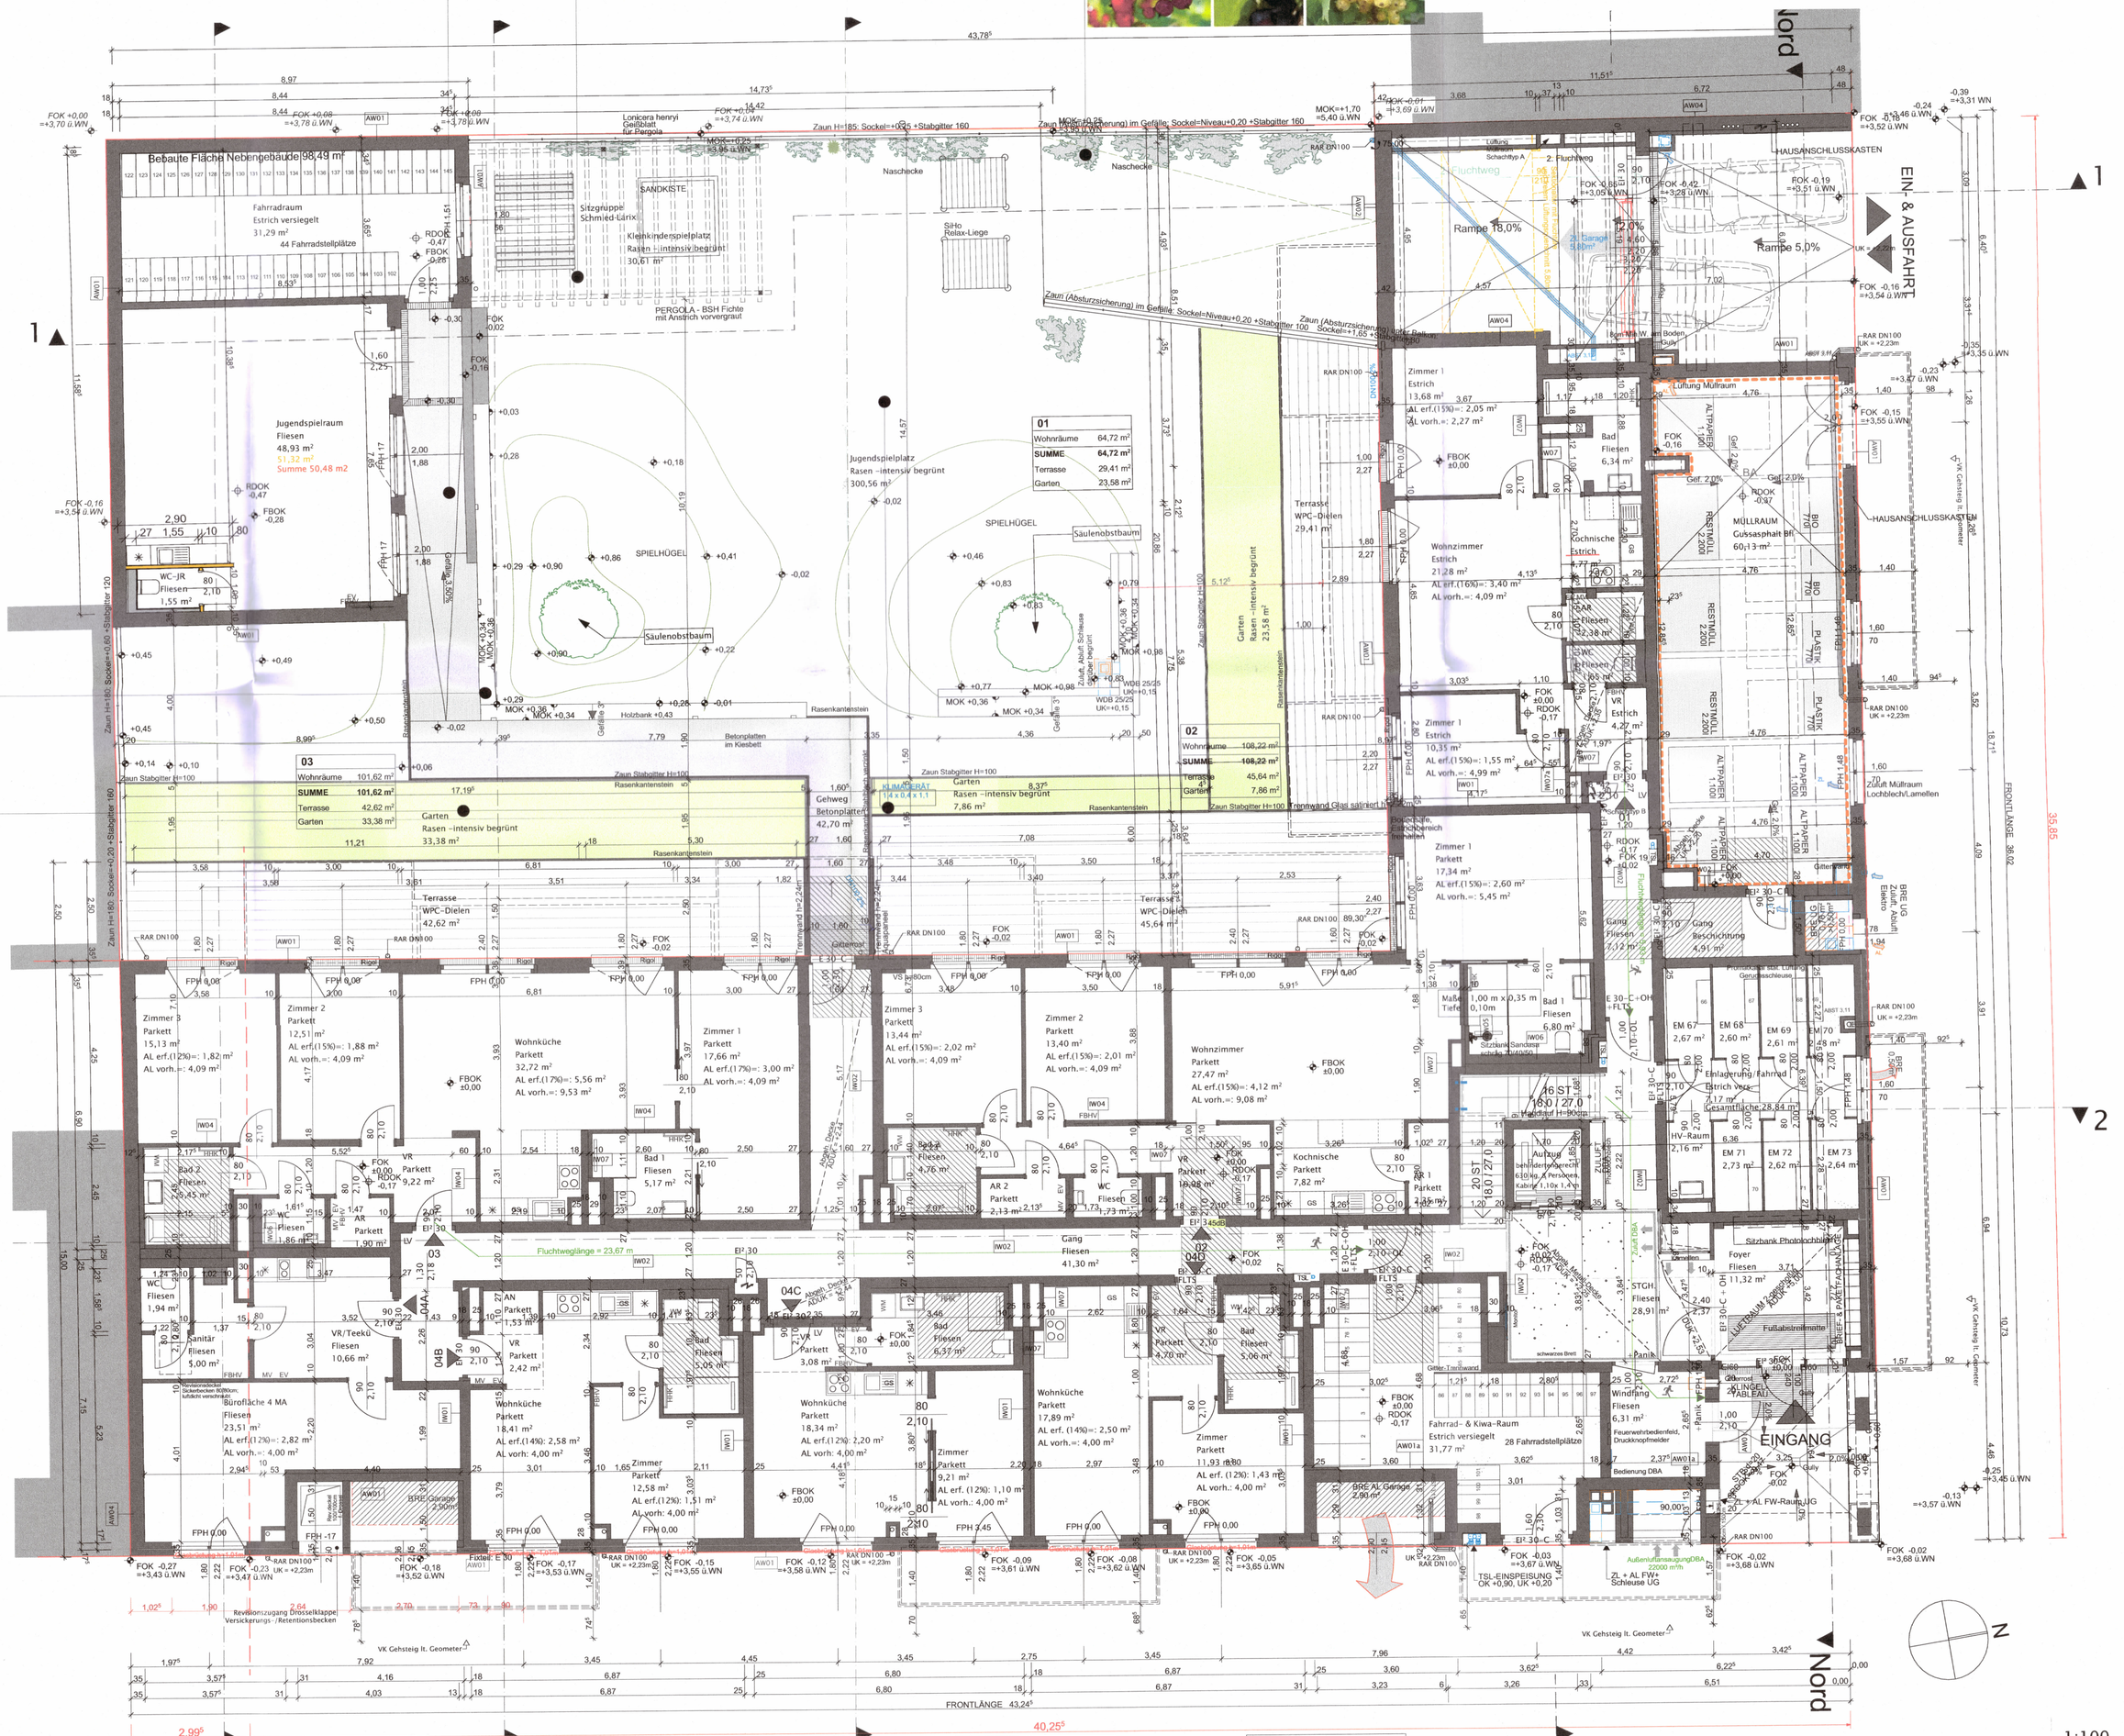

EG gärtnerische Gestaltung

LEGENDE SIEHE PLANNR: 101

±0,00 = 3,70 ü. Wiener Null

A

Bestandsplan

KLENAU

BAUVORHABEN

Neubau eines Wohnhauses mit 75 Wohneinheiten, 1 Büroeinheit, einer Tiefgarage für 40 PKW sowie eines Nebengebäudes
Klenaugasse 5, 1220 Wien
auf den Grundstücken 854/109, 854/176, 856/9, 856/10, 856/70, 856/71; EZ 481; Kat.G. 01660 Kagran

BAUWERBER + GRUNDSTÜCKSEIGENTÜMER

KLE5-9 Projekt GmbH (FB 496194y)
Sterngasse 11/4B
1010 Wien

KLE5-9 Projekt GmbH
Sterngasse 11/4B
1010 Wien

PLANVERFASSER

aha HAWLIK GERGINSKI ARCHITEKTEN ZT GMBH ege
Fichtegasse 9|2 | 1010 Wien | Tel: 01-489 6266
web: www.aha-ege.at | email: office@aha-ege.at

HAWLIK GERGINSKI Architekten ZT GmbH
Fichtegasse 9/2, 1010 Wien
www.aha-ege.at office@aha-ege.at

BAUBEHÖRDE

Stadt Wien | Baupolizei Gebietsgruppe Ost, Bauinspektion

Zl.: MA37/1205666-2020-43

Dieser Plan lag der Fertigstellungsanzeige zu Grunde.

Der grau dargestellte Bestand bildet keinen Konsens!

Wien, 06.09.2023

Für den Abteilungsleiter:
Dipl.-Ing. Dr. Löscher
Oberstadtbaurat

BAUFÜHRER

AUBÖCK BAUGESELLSCHAFT
Auböck Bau GmbH
Zentrale: A-4470 Enns, Dr.-Seisl-Str. 36
Tel.: 07223/85501-0 Fax: 07223/85501-21
Filiale: A-1220 Wien, Stachegasse 18
Tel.: 01/8101080 Fax: 01/8101080

PLANINHALT	GÄRTNERISCHES GESTALTUGSKONZEPT
NUMMER	601
MASSSTAB	1:100
DATUM | ZEICHNER	04.09.2023 / fsi
PLANGRÖSSE	900/600

0m 5 10

PARIE: A B C D E

BLATT 7/7