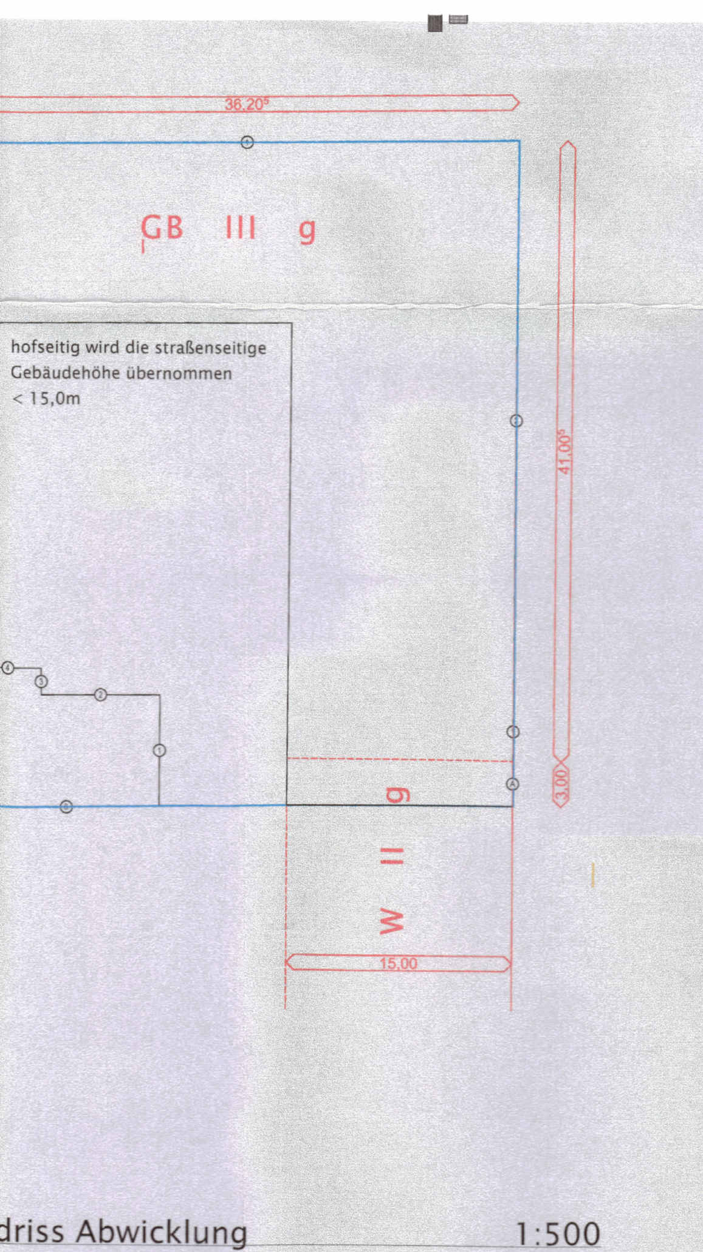

driss Abwicklung 1:500

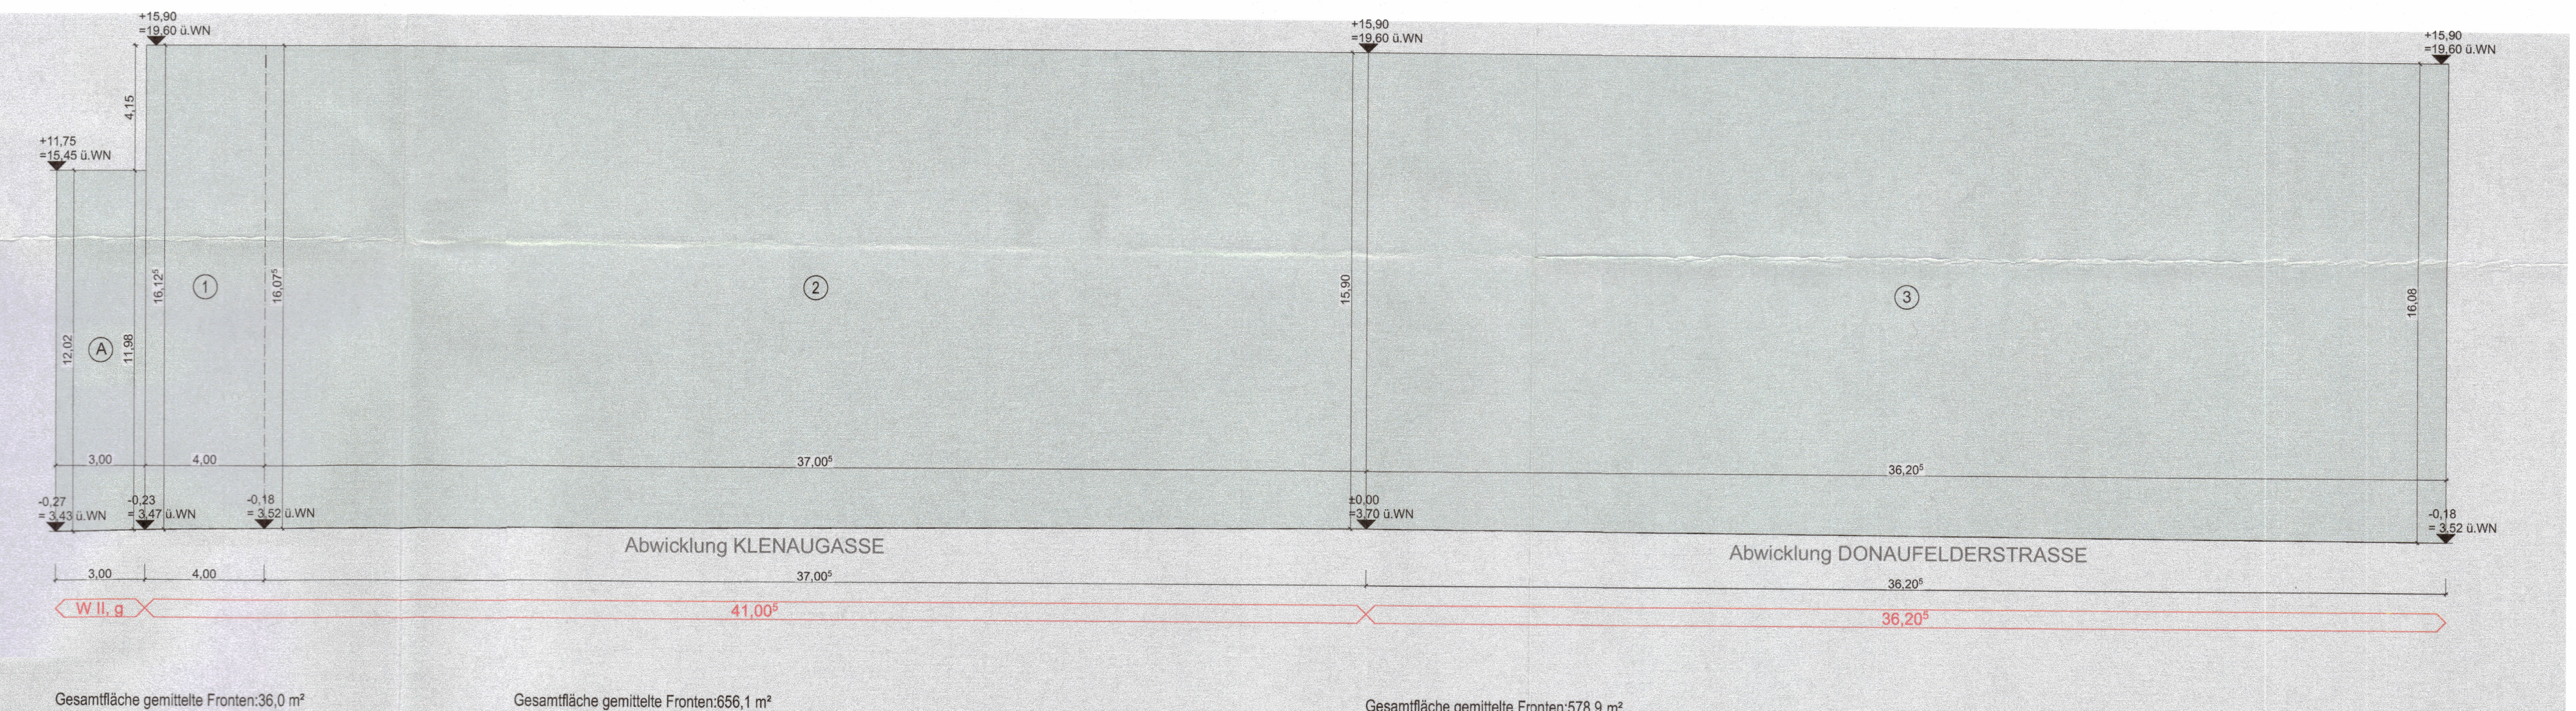

Gesamtfläche gemittelte Fronten:36,0 m²
Gesamtlänge gemittelte Fronten:3,00 m
Gemittelte Gebäudehöhe = 36,0 / 3,00 = 12,00 m

Berechnung der Teilflächen:

A: 3,00 x (12,02 + 11,98)/2 = 36,0 m²

Summe der Teilfächen: 36,0 m²

Gesamtfläche gemittelte Fronten:656,1 m²
Gesamtlänge gemittelte Fronten:41,00 m
Gemittelte Gebäudehöhe = 656,1 / 41,00 = 16,00 m

Berechnung der Teilflächen:

1: 4,00 x (16,13 + 16,08)/2 = 64,4 m²
2: 37,00 x (16,08 + 15,90)/2 = 591,7 m²

Summe der Teilfächen: 656,1 m²

Gesamtfläche gemittelte Fronten:578,9 m²
Gesamtlänge gemittelte Fronten:36,20 m
Gemittelte Gebäudehöhe = 578,9 / 36,20 = 15,99 m

Berechnung der Teilflächen:

3: 36,20 x (15,90 + 16,08)/2 = 578,9 m²

Summe der Teilfächen: 578,9 m²

Gebäudehöhenabwicklung Straßenfronten Hauptgebäude 1:200

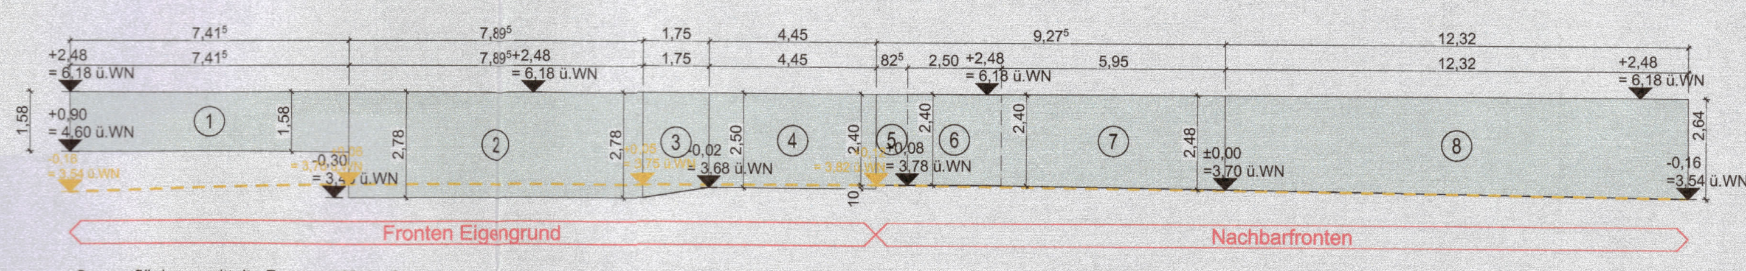

Gesamtfläche gemittelte Fronten:103,4 m²
Gesamtlänge gemittelte Fronten:43,10 m
Gemittelte Gebäudehöhe = 103,4 / 43,10 = 2,40 m

Berechnung der Teilflächen:

1: 7,41 x (1,58 + 1,58)/2 = 11,7 m²
2: 7,89 x (2,78 + 2,78)/2 = 21,9 m²
3: 1,75 x (2,78 + 2,50)/2 = 4,6 m²
4: 4,45 x (2,50 + 2,50)/2 = 11,1 m²
5: 0,82 x (2,40 + 2,40)/2 = 2,0 m²
6: 2,50 x (2,40 + 2,40)/2 = 6,0 m²
7: 5,95 x (2,40 + 2,48)/2 = 14,5 m²
8: 12,32 x (2,48 + 2,64)/2 = 31,6 m²

Summe der Teilfächen: 103,4 m²

Gebäudehöhenabwicklung Nebengebäude 1:200

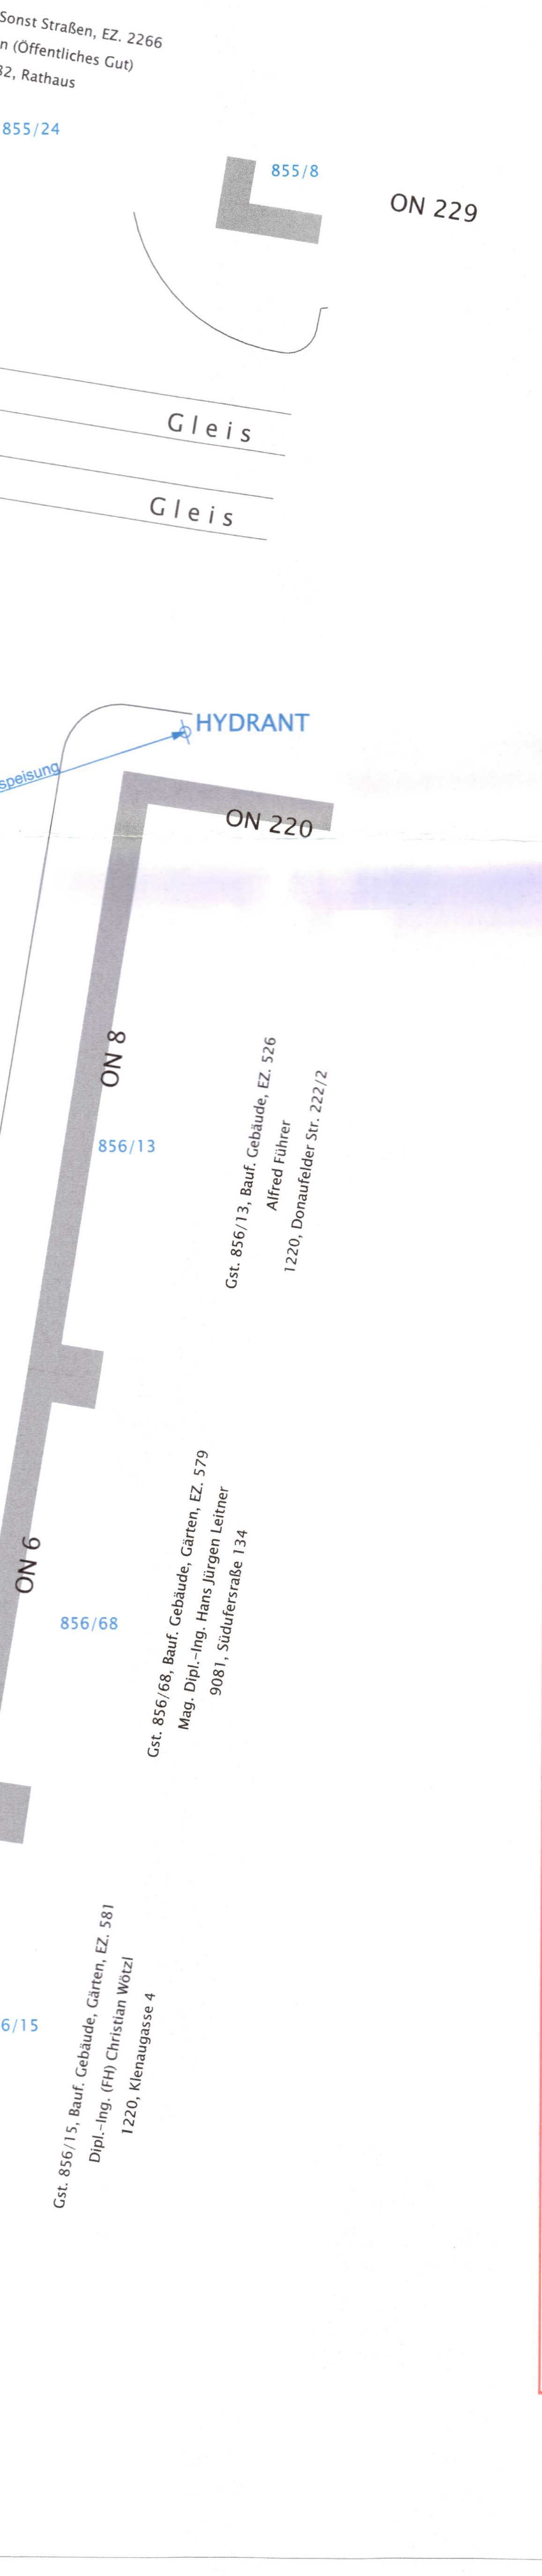
Sonst Straßen, EZ. 2266
(Öffentliches Gut)
2, Rathaus
855/24
855/8
ON 229
Gleis
Gleis
HYDRANT
ON 220
ON 8
856/13
Gst. 856/13, Bauf. Gebäude, EZ. 526
Alfred Führer
1220, Donaufelder Str. 222/2
ON 6
856/68
Gst. 856/68, Bauf. Gebäude, Garten, EZ. 579
Mag. Dipl.-Ing. Hans Jürgen Leitner
9081, Süduferstraße 134
6/15
Gst. 856/15, Bauf. Gebäude, Garten, EZ. 581
Dipl.-Ing. (FH) Christian Wenzl
1220, Klenaugasse 4

Topographie: ALT (PW)

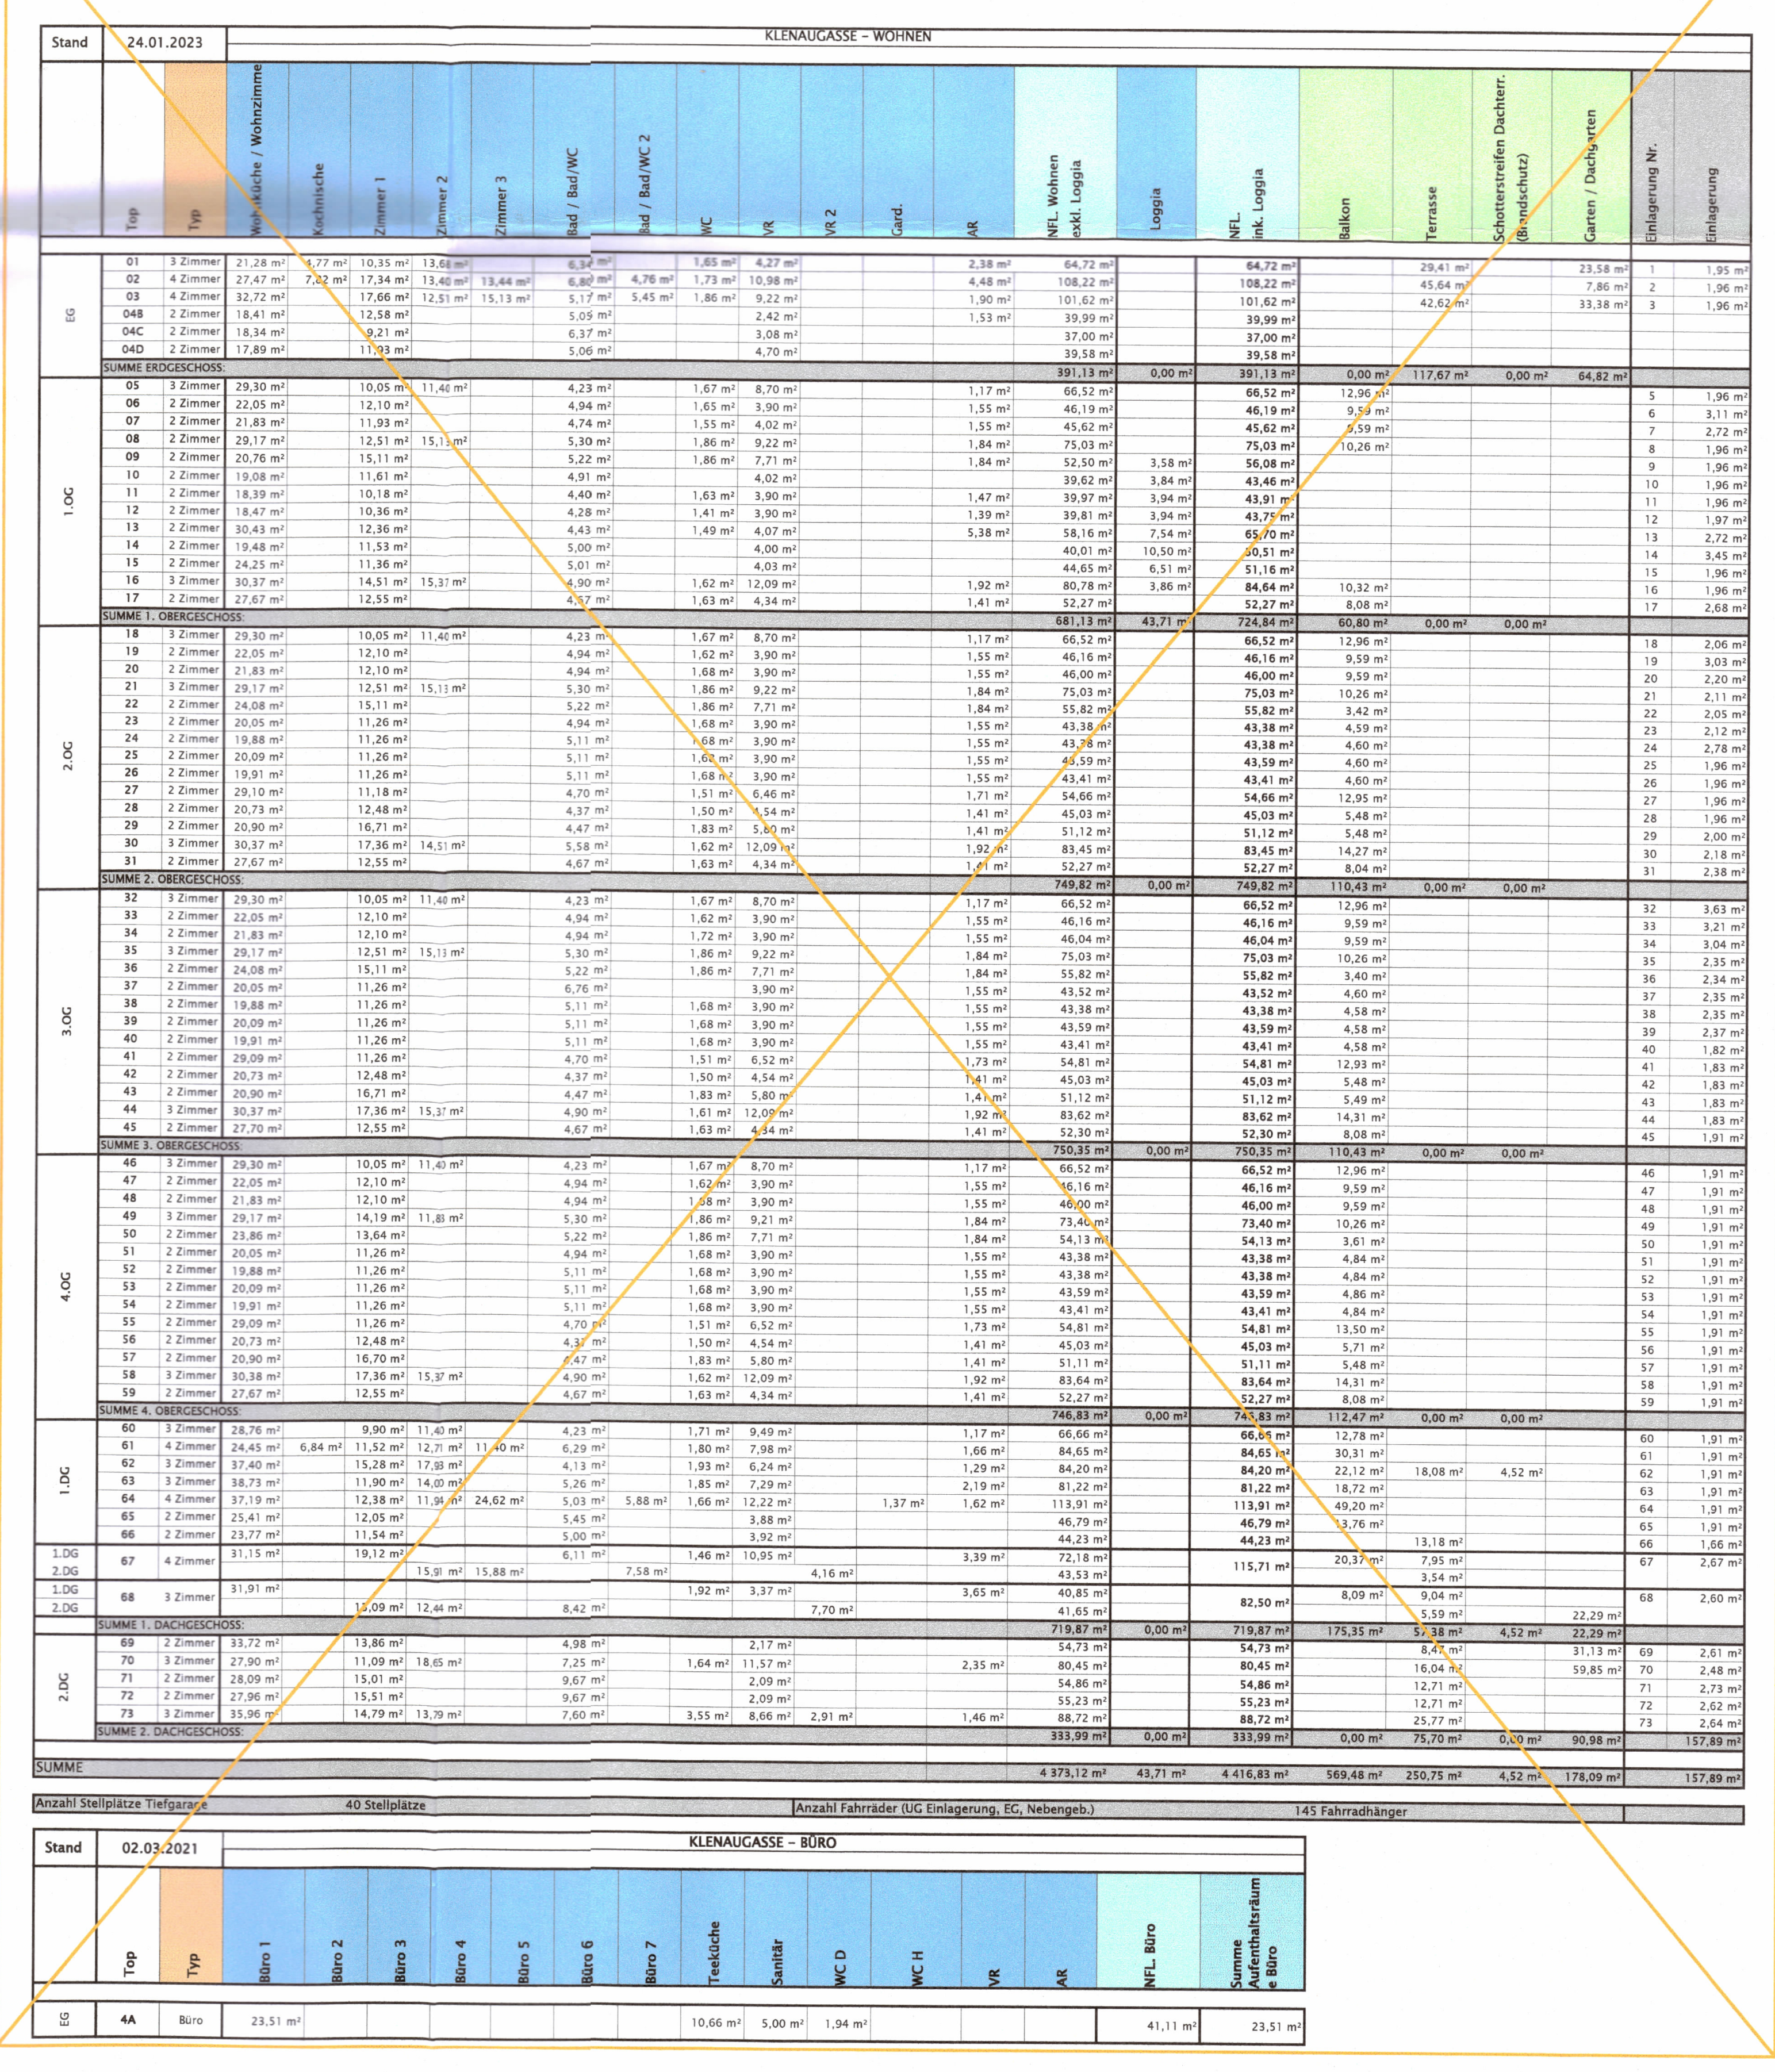
Stand 24.01.2023

KLENAUGASSE - WOHNEN

KLENAUGASSE - BÜRO

Topographie: NEU

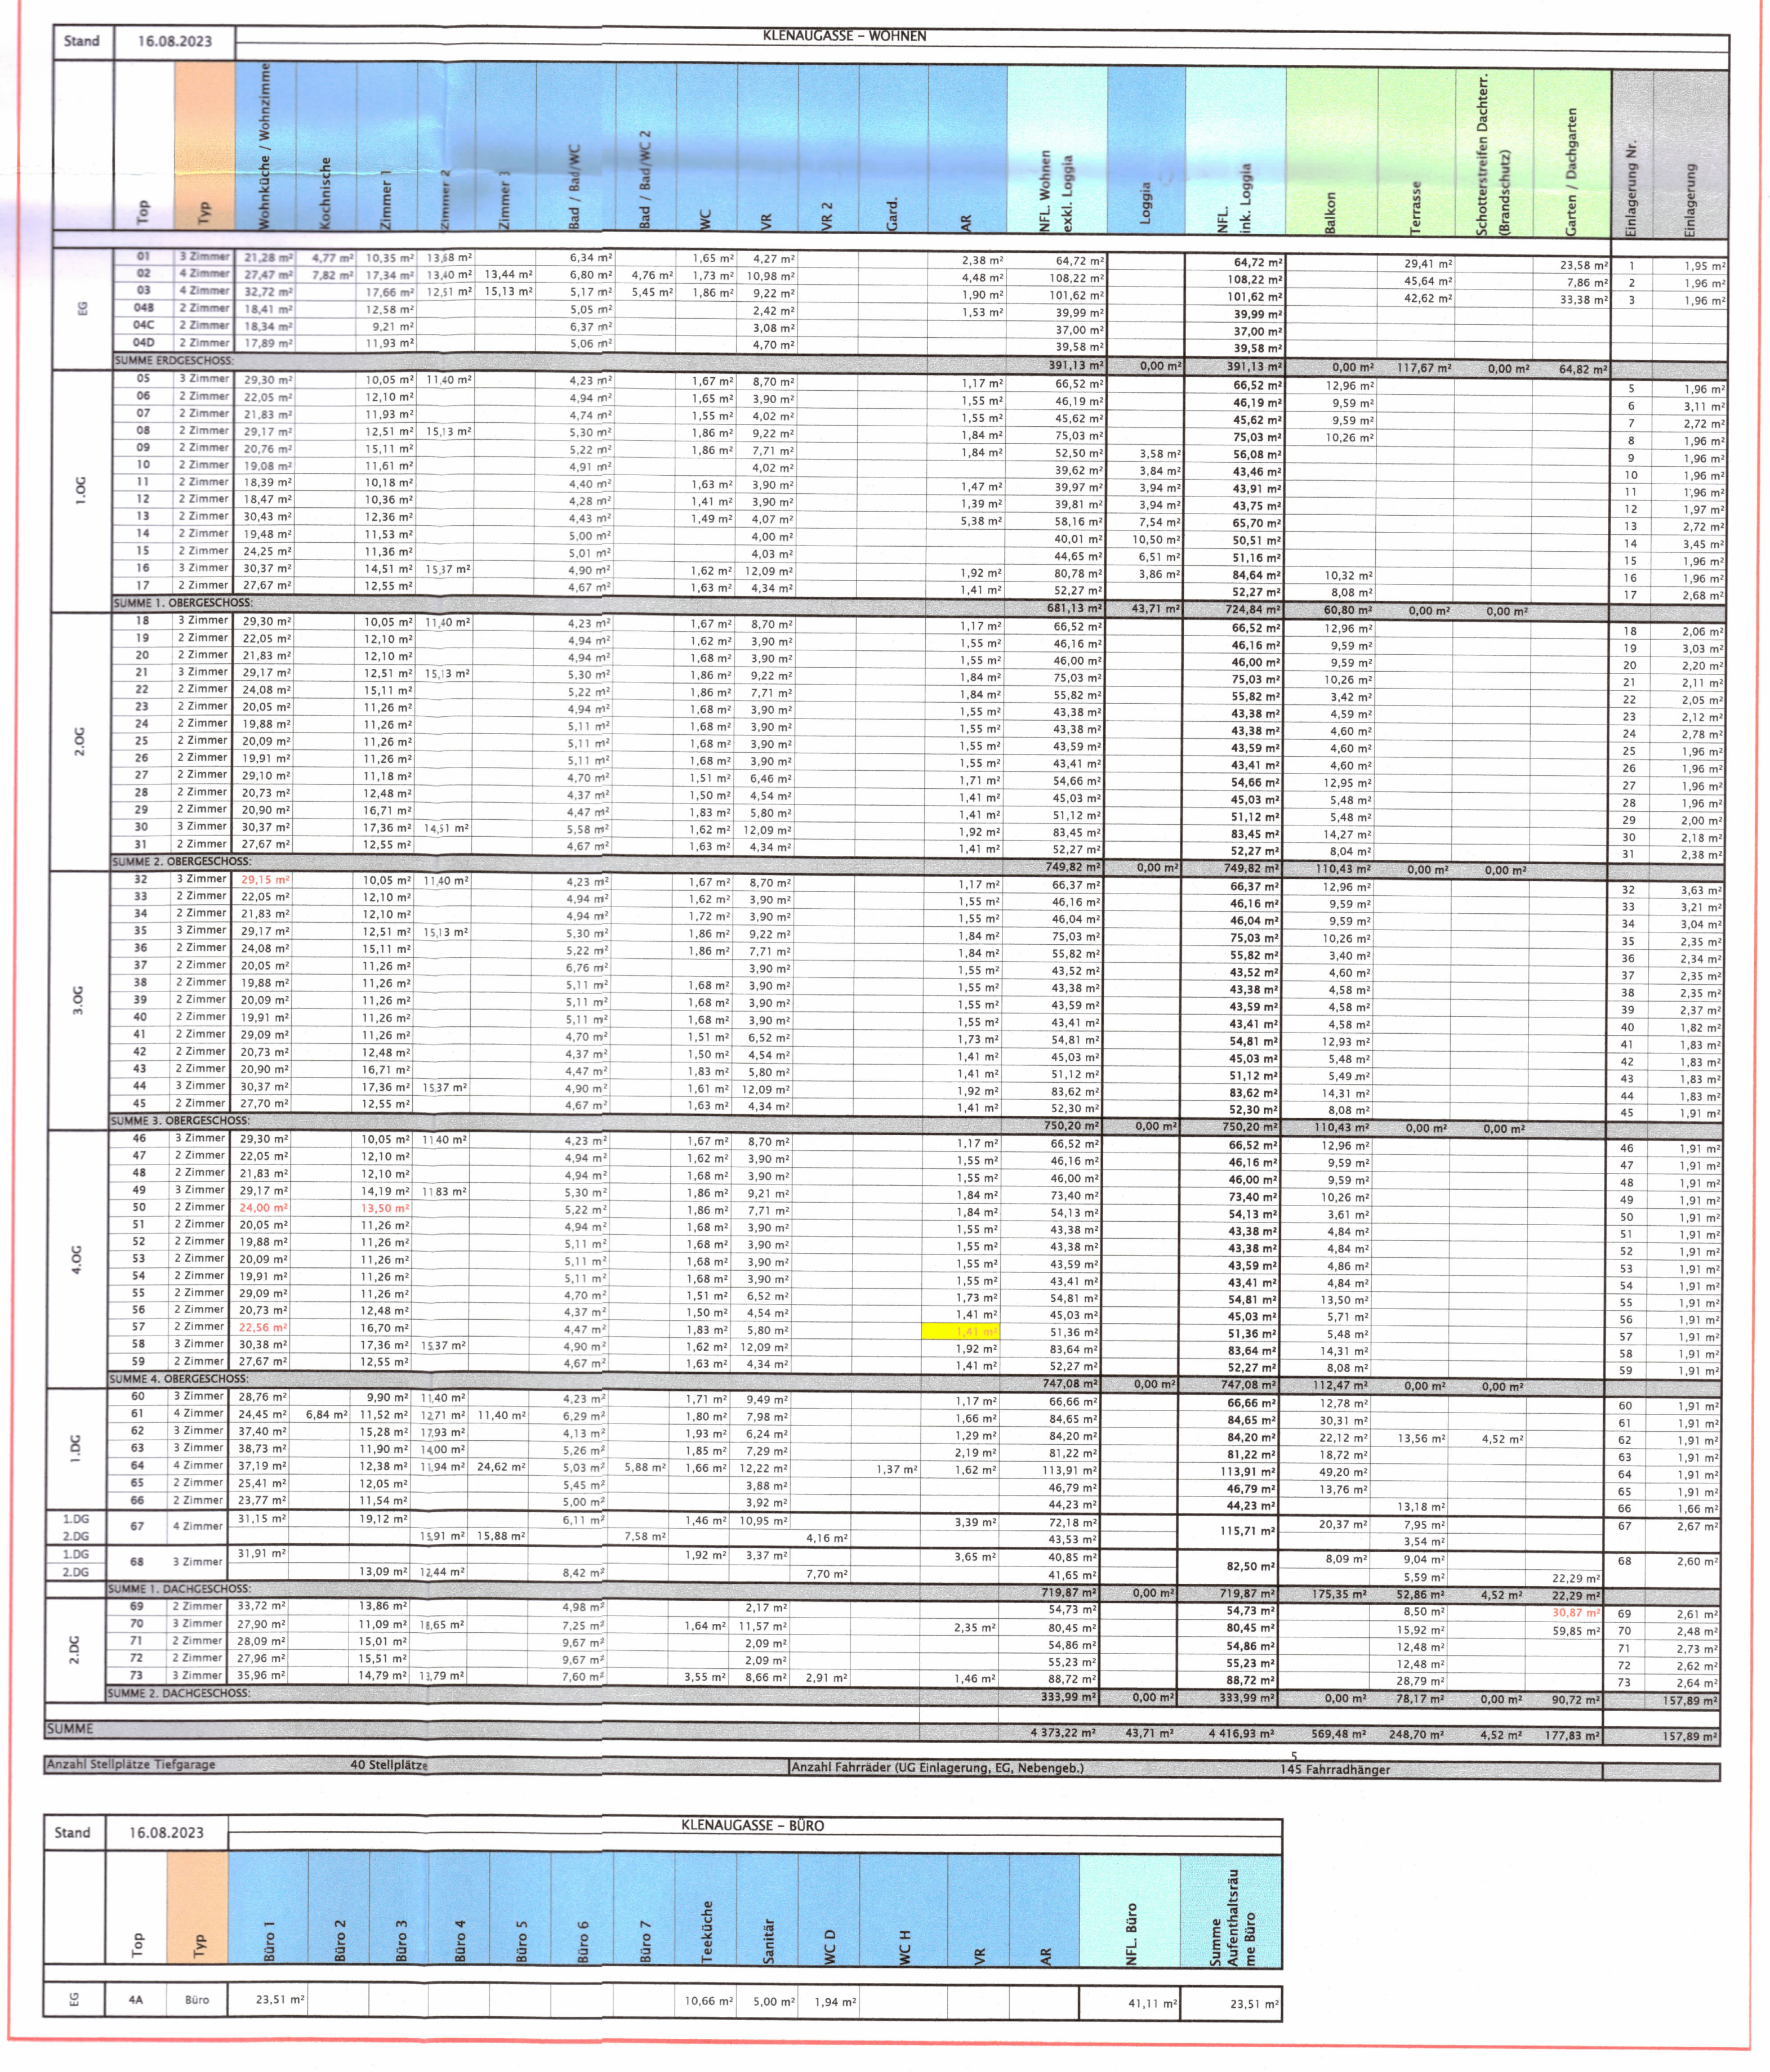
Stand 16.08.2023

KLENAUGASSE - WOHNEN

KLENAUGASSE - BÜRO

Baulinie	———	Baufluchtlinie	- - - -	SYM
NEU	🟥	LEICHTBAU	🟧	MATERIALIEN
BESTAND	⬛	ZIEGEL	🟥	
ABBRUCH	🟨	STAHL	🟦	
BETON; STAHLBETON	🟩	DÄMMUNG	🟪	

ABKÜRZUNGEN

ZIMMER	Zi	BODENABLAUF	BA	DACHGESCHOSS	DG
WOHNKÜCHE	WoKü	REGENFALLROHR	RR	OBERGESCHOSS	OG
VORRAUM	VR	WASCHMASCHINE	WM	ERDGESCHOSS	EG
ABSTELLRAUM	AR	ZULUFT, ABLUFT	ZL, AL	KELLERGESCHOSS	KG
TOILETTE	WC	BRANDRAUCHENTLÜFTUNG	BRE	SCHNITT A-A/B-B/C-C/D-D	A,B,C,D
EINLAGERUNGSRAUM/MÖGLICHKEIT	ER / EM	BRÜSTUNGSHÖHE	BH	ANSICHT-SÜD-OST/SÜD-WEST	SO/SW
KINDERWAGENABSTELLRAUM	KiWa	DACHFENSTER	DF	ANSICHT-NORD-WEST/NORD-OST	NW/NO
FAHRRAD-RAUM	FAR	PARAPETHÖHE FERTIG	FPH	WIENER NULL	Wr.Null
ELEKTRO-RAUM	ET.Raum	GLASLICHTE	GL	GELÄNDEOBERKANTE	GOK
STIEGENHAUS	STGH	VERBUNDSSICHERHEITSGLAS	VSG	Höhenkote NEU	relativ ±0,00 absolut +6,50 ü.WN
ELEKTRO-VERTEILER	EL.Verteiler	OBJEKTNUMMER	ON	Höhenkote BESTAND	relativ ±0,00 absolut +6,50 ü.WN
FUSSBODENHEIZUNG-VERTEILER	FB.Verteiler	GRUNDSTÜCK	Gst.		
OFFENHALTUNG MIT RAUCHMELDER	OH	EINLAGEZAHL	EZ		
LEERVERROHRUNG FÜR TÜRANTRIEB	LV	RAUMBILDENDER AUFBAU	RBA		

BEMERKUNGEN

Sämtliche Türmaße sind Durchgangslichten / Fenstermaße sind Architekturlichten
Interne Stiegen werden elastisch gelagert und zu tragenden Wänden schalltechnisch getrennt.
Trennwände Einlagerungsräume aus Leichtmetall- luftdurchlässig
Fußböden Nassräume werden mit Abdichtung und Fliesen ausgeführt
Balkone/Loggien/Terrassen/Dachterrassen werden mit WPC-Dielen im Kiesbett bzw.- aufgeständert ausgeführt
Balkone und auskragende Bauteile sind lt. Bauphysik und lt. Statik thermisch zu trennen oder zu dämmen.
Geländer bzw. Brüstungen sind bis Absturzhöhe von 12,00m mind. 1,00m und ab 12,00m mind. 1,10m hoch
am Fuß der Geländer sind Schutzvorrichtungen gegen das Herabfallen von Gegenständen anzubringen.
Leerverrohrung für nachtr. Einbau von Türöffnern bei gekennzeichneten Wohnungseingangstüren lt. Plan.
Gangtüren werden mittel Haltemagneten offen gehalten (OH)
Sicherheitssysteme am Dach gem. ÖNorm B3417

Anrainerverzeichis siehe Beilage

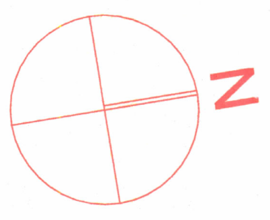

ANMERKUNGEN

BRANDSCHUTZ: Gebäudeklasse 5

Lüftungen durch fremde Brandabschnitte sind EI90+A2 zu ummanteln. Wohnungseingangstüren sind $EI_2 30$, im Stiegenhaus $EI_2 30$-C.
Sammellüftungen der WC's und Bäder werden über Dach geführt. Müllraum wird mechanisch über Dach entlüftet.
Garage: CO-Warnanlage, BRE erfolgt natürlich Einlagerungsräume und Fahrrad- und Kinderwagen-abstellräumewerden natürlich be- und entlüftet
innenliegende Sanitärräume werden mechanisch entlüftet, Technikräume werden statisch be- und entlüftet.
Garagenschleusen werden natürlich (statisch) be- und entlüftet
Rauchwarnmelder in allen Aufenthaltsräumen und Gängen der Wohnungen ausgenommen Küchen. In Wohnküchen nicht unmittelbar im Kochbereich.
Revisionsöffnungen bei Installationsschächten in den Gängen in EI_2 30, Elektrosteigschächte: Schachttyp B
Schächte und Abschottungen gem. TRVB 110B.
Sämtliche Wärmedämm-Verbundsysteme mit einer Dämmstoffdicke von mehr als 10 cm gemäß Punkt 3.5.3 der OIB-RL 2/2019.
Stiegenhaus wird mit einer Druckbelüftungsanlage gemäß TRVB S. 112 (Aufenthaltskonzept) ausgestattet; Ansteuerung automatisch über rauchempfindliche Elemente lt. EN 54-7
Erste Löschhilfe gem. TRVB 124; TSL in jedem Geschoß gem. TRVB 128.
Sicherheitsbeleuchtung gem. OIB-RL 2 Tabelle 6.

HKLS:
Heizungs und Warmwasserbereitung: Fernwärmeleitung
Schmutzwässer werden in den öffentlichen Kanal eingeleitet (Mischsystem). Regenwässer bis zur maximalen Einleitmenge von 11,00l/s werden ebenfalls eingeleitet, die restlichen, anfallenden Regenwässer werden über eine Versickerungsanlage auf Eigengrund zur Versickerung gebracht.
Die Entwässerung der Balkone und Erker erfolgt auf Eigengrund.

Gemäß §88a WBO muss das Gebäude mit einer hochgeschwindigkeitsfähigen gebäudeinternen Infrastruktur ausgestattet werden.
Jede Wohnung verfügt über einen Netzabschlusspunkt (Medienverteiler MV), der Zugangspunkt (ZP) befindet sich im ELT-Raum im UG.

BAUPHYSIK:
Sämtliche Fenster haben einen Uw-Wert , Rw-Wert und g-Wert: lt. Bauphysik
Fenster: g-Wert 0,53, Donaufelderstraße Rw= 43 dB; R´w= 45dB; Klenaugasse Rw= 38 dB; R´w= 42dB;

fc-Wert: 0,27; U-Wert: 0,88 W/m²K

STATIK:
Schadensfolgeklasse:CC2

VERMESSUNG:
laut Lage- und Höhenplan: MEIXNER VERMESSUNG ZT GMBH, Ingenieurkonsultent für Vermessungswessen; GZ. 20124 vom 13.11.2020

±0,00 = 3,70 ü. Wiener Null

Bestandsplan
KLENAU

PARIE: A B C D E

BAUVORHABEN
Neubau eines Wohnhauses mit 75 Wohneinheiten, 1 Büroeinheit, einer Tiefgarage für 40 PKW sowie eines Nebengebäudes
Klenaugasse 5, 1220 Wien
auf den Grundstücken 854/109, 854/176, 856/9, 856/10, 856/70, 856/71; EZ 481;
Kat.G. 01660 Kagran

BAUWERBER + GRUNDSTÜCKSEIGENTÜMER
KLE5-9 Projekt GmbH (FB 496194y)
Sterngasse 11/4B
1010 Wien

KLE5-9 Projekt GmbH
Sterngasse 11/4B
1010 Wien

PLANVERFASSER
HAWLIK GERGINSKI
ARCHITEKTEN ZT GMBH
Fichtegasse 9|2 | 1010 Wien | Tel: 01-489 6266
web: www.aha-ege.at | email: office@aha-ege.at

HAWLIK GERGINSKI Architekten ZT GmbH
Fichtegasse 9 2 1010 Wien T 01 489 62 66
www.aha ege.at | office@aha ege.at

BAUBEHÖRDE
Stadt Wien | Baupolizei
Gebietsgruppe Ost,
Bauinspektion
Zl.: MA37/1205666-2020-43
Dieser Plan lag der Fertigstellungsanzeige zu Grunde.
Der grau dargestellte Bestand bildet keinen Konsens!
Für den Abteilungsleiter:
Dipl.-Ing. Dr. Löscher
Oberstadtbaurat
Wien, 06.09.2023

BAUFÜHRER
AUBÖCK
BAUGESELLSCHAFT
Auböck Bau GmbH
Zentrale: A-4470 Enns, Drosselstr. 36
Tel.: 07223/85801-0, Fax: 07223/85801-21
FILIALE: 1120 Wien, Stachegasse 18
Tel.: 01/8101118, Fax: 01/8101080

MAGISTRATSABTEILUNG

PLANINHALT	Lageplan, Nachweise
NUMMER	101
MASSSTAB	1:200, 1:1,18, 1:1,58
DATUM | ZEICHNER	04.09.2023 / fsi
PLANGRÖSSE	891/970

BLATT 1/7

0m 5 10