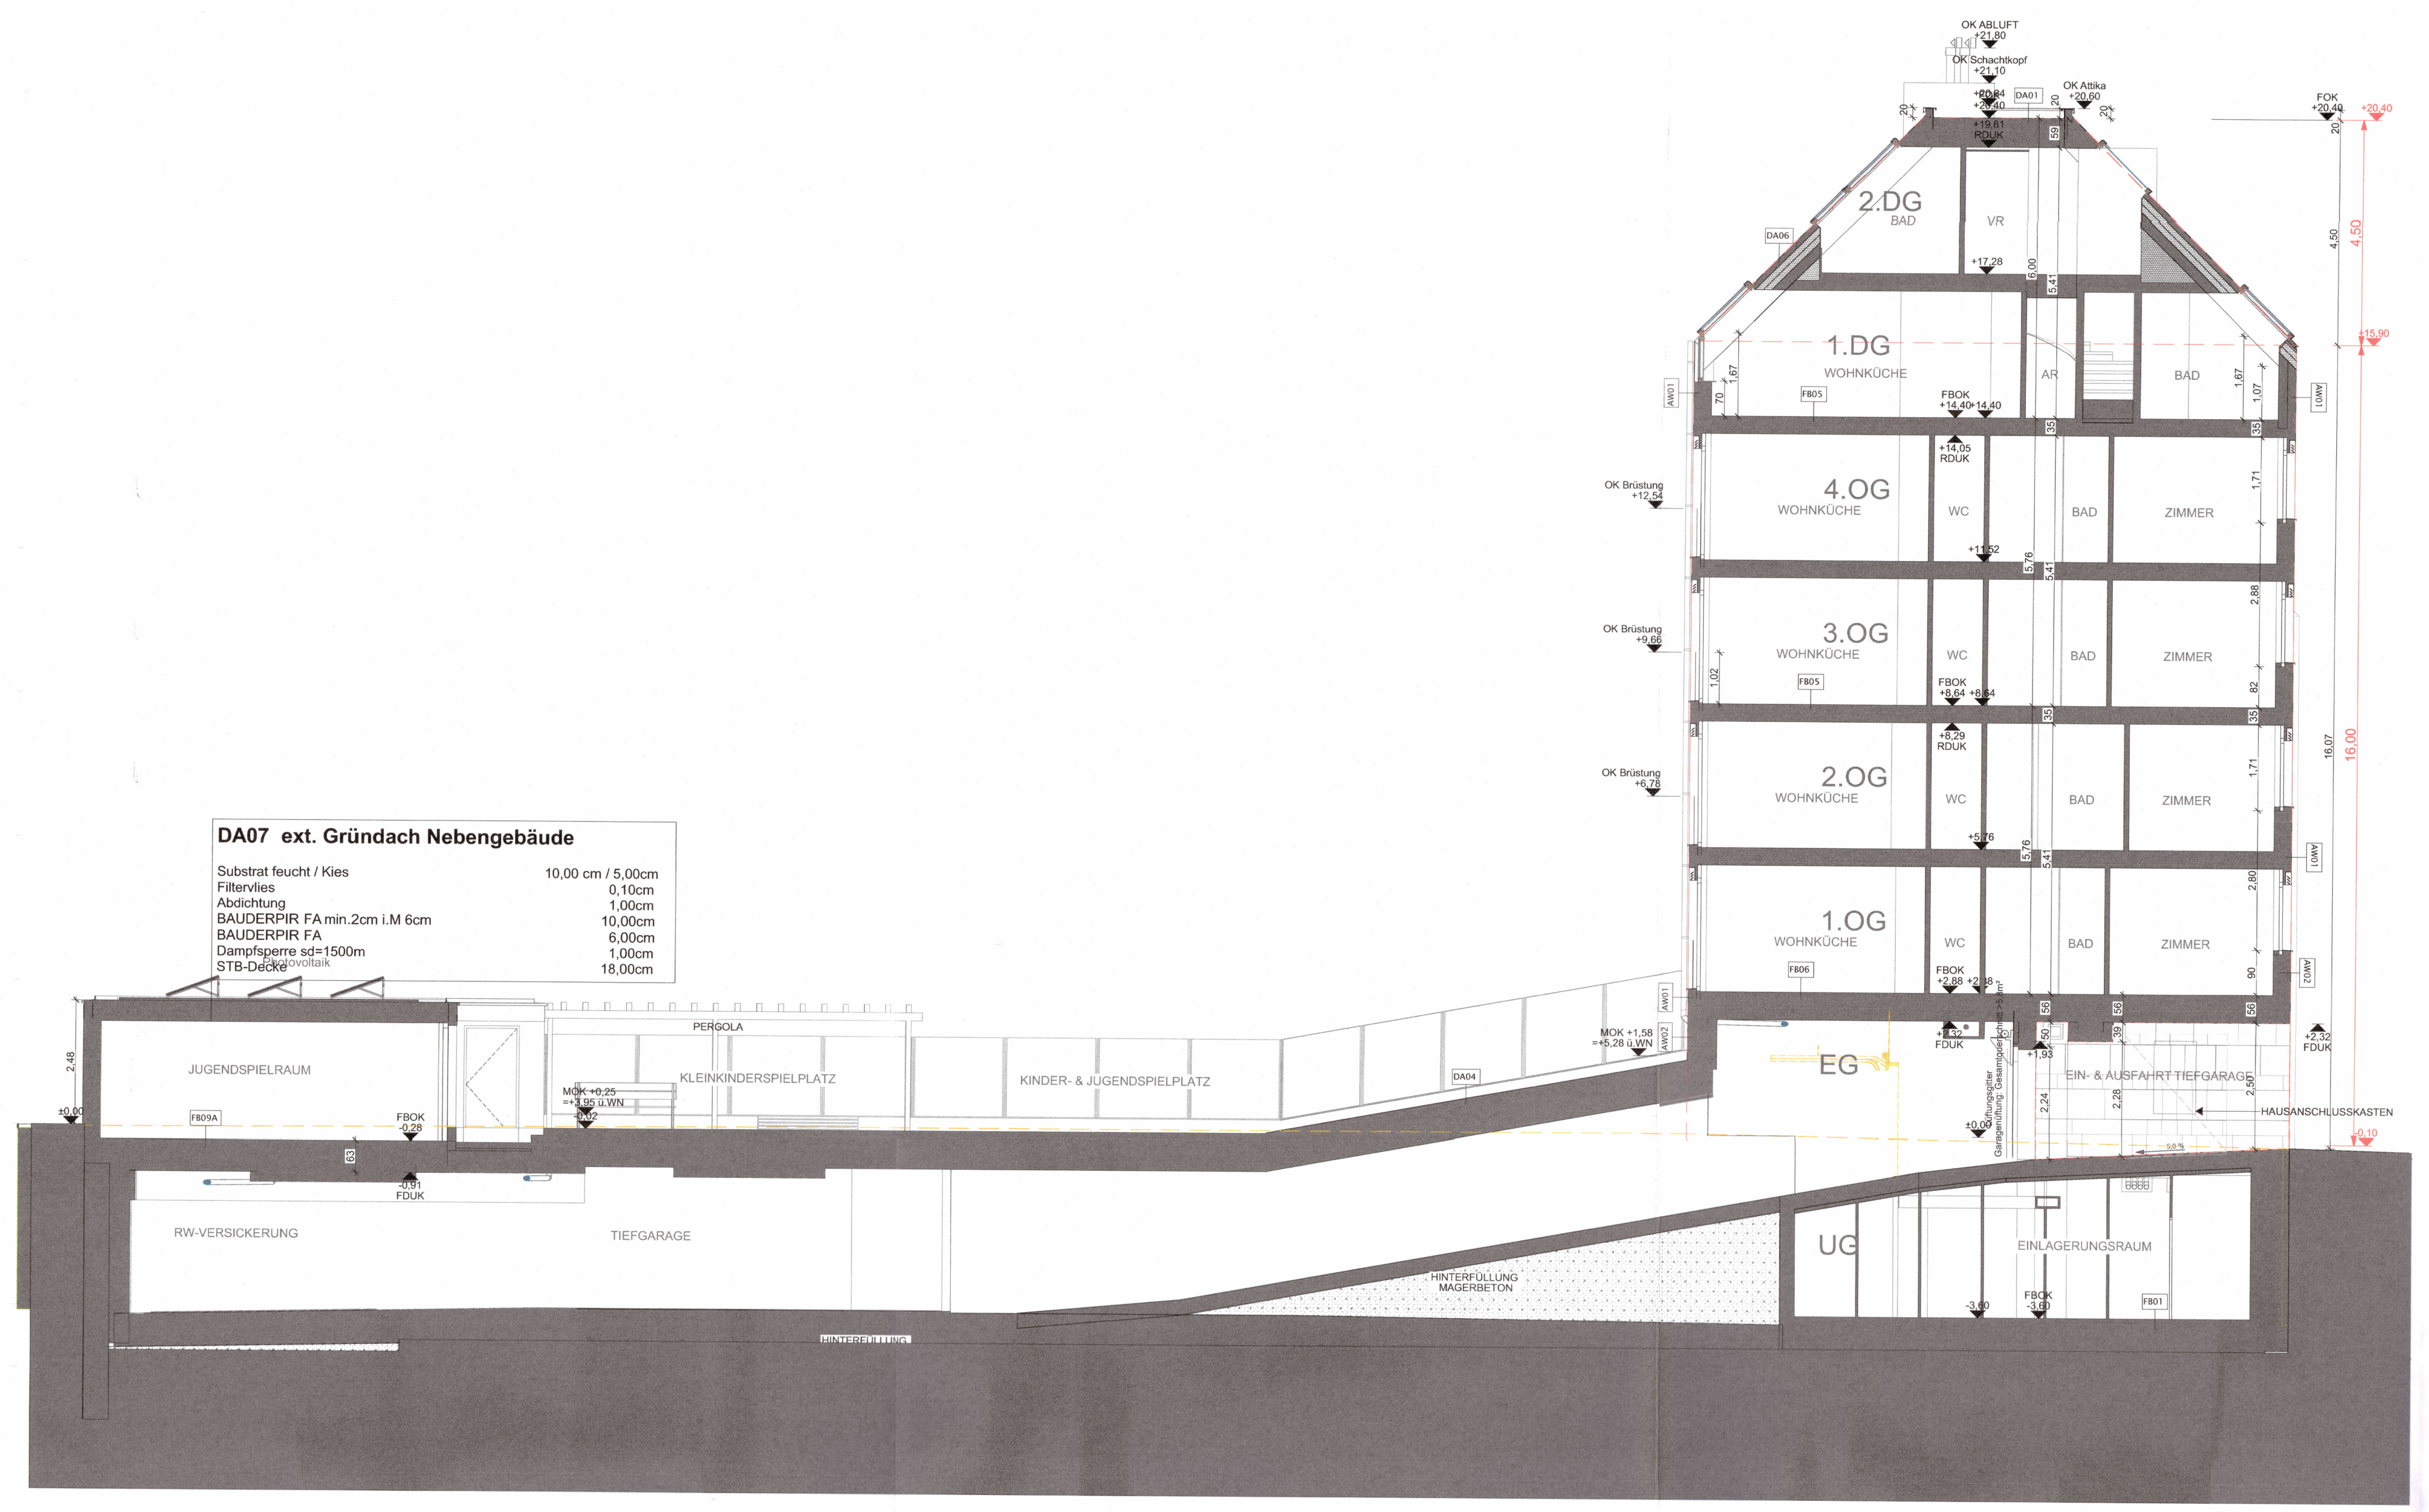
DA07 ext. Gründach Nebengebäude
Substrat feucht / Kies 10,00 cm / 5,00cm
Filtervlies 0,10cm
Abdichtung 1,00cm
BAUDERPIR FA min.2cm i.M 6cm 10,00cm
BAUDERPIR FA 6,00cm
Dampfsperre sd=1500m 1,00cm
STB-Decke 18,00cm
2.DG
1.DG
4.OG
3.OG
2.OG
1.OG
EG
UG
WOHNKÜCHE
WC
BAD
ZIMMER
VR
AR
JUGENDSPIELRAUM
RW-VERSICKERUNG
TIEFGARAGE
KLEINKINDERSPIELPLATZ
PERGOLA
KINDER- & JUGENDSPIELPLATZ
HINTERFÜLLUNG MAGERBETON
EINLAGERUNGSRAUM
EIN- & AUSFAHRT TIEFGARAGE
HAUSANSCHLUSSKASTEN
16,00
4,50

S1-1

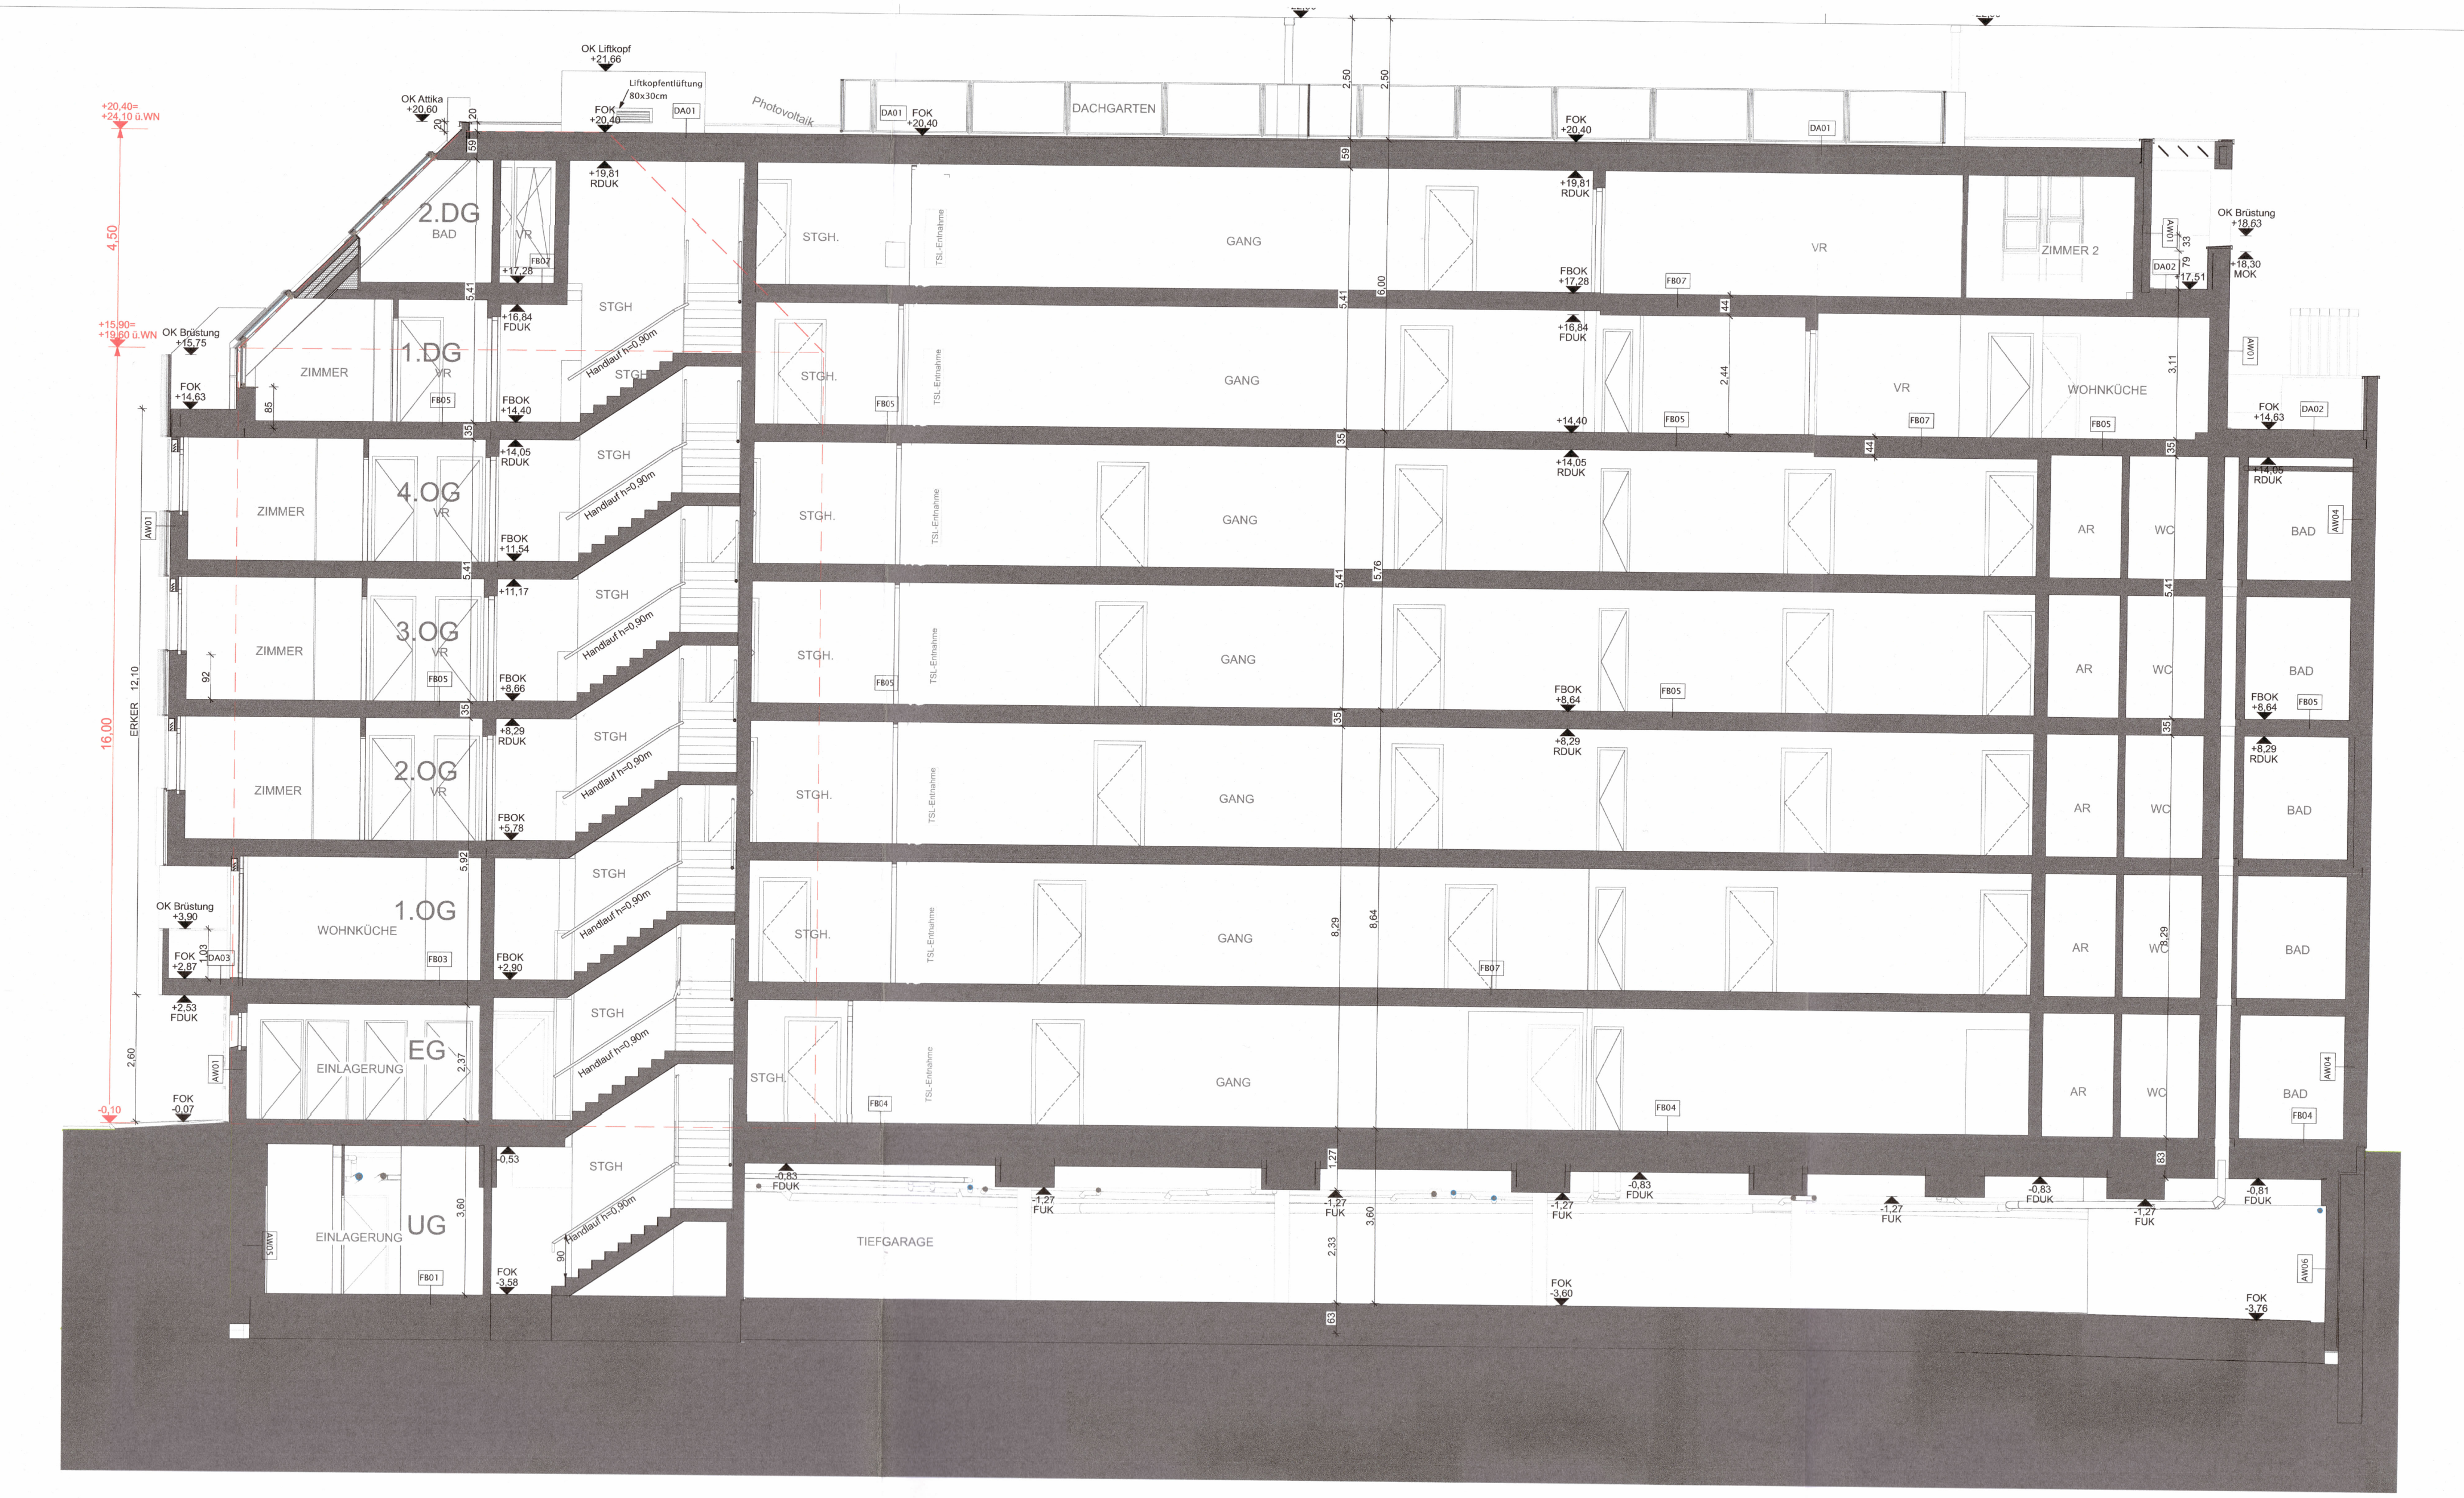
2.DG
1.DG
4.OG
3.OG
2.OG
1.OG
EG
UG
ZIMMER
WOHNKÜCHE
EINLAGERUNG
STGH
GANG
VR
AR
WC
BAD
DACHGARTEN
TIEFGARAGE
ERKER 12,10
16,00
4,50

S2-2

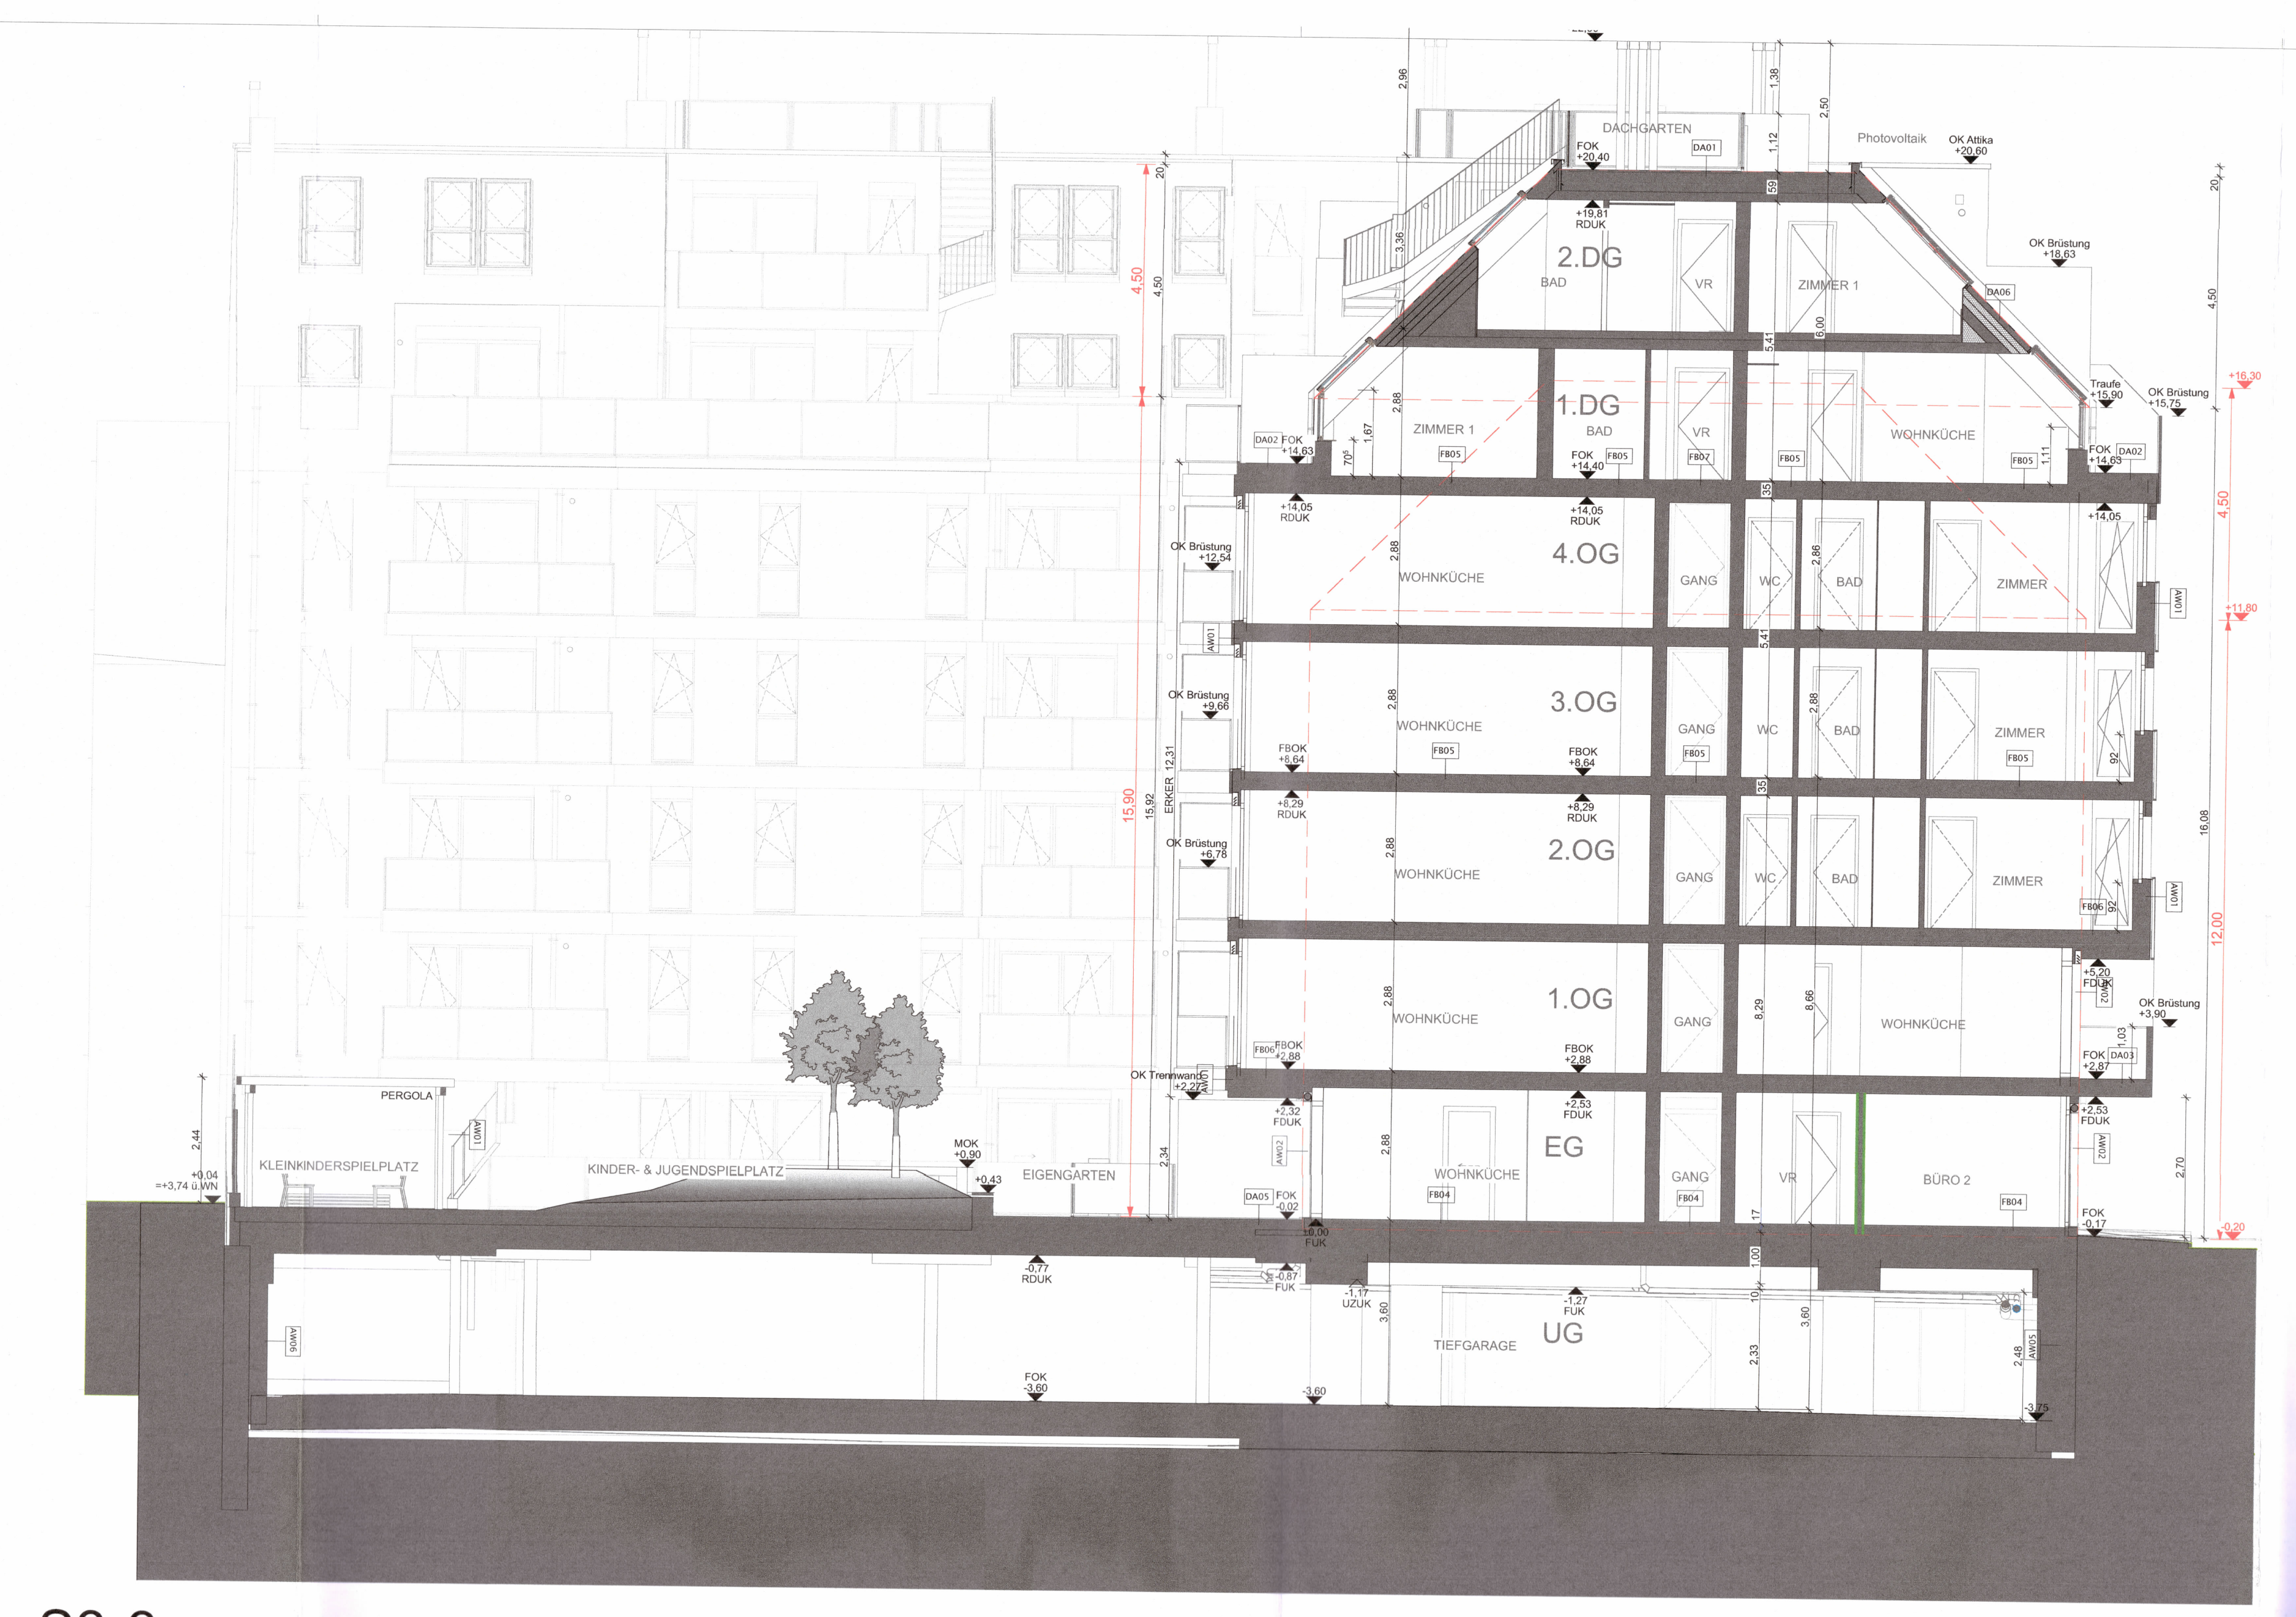
2.DG
1.DG
4.OG
3.OG
2.OG
1.OG
EG
UG
WOHNKÜCHE
ZIMMER
GANG
WC
BAD
VR
BÜRO 2
TIEFGARAGE
KLEINKINDERSPIELPLATZ
PERGOLA
KINDER- & JUGENDSPIELPLATZ
EIGENGARTEN
DACHGARTEN
Photovoltaik
ERKER 12,31
15,90
12,00
4,50

S3-3

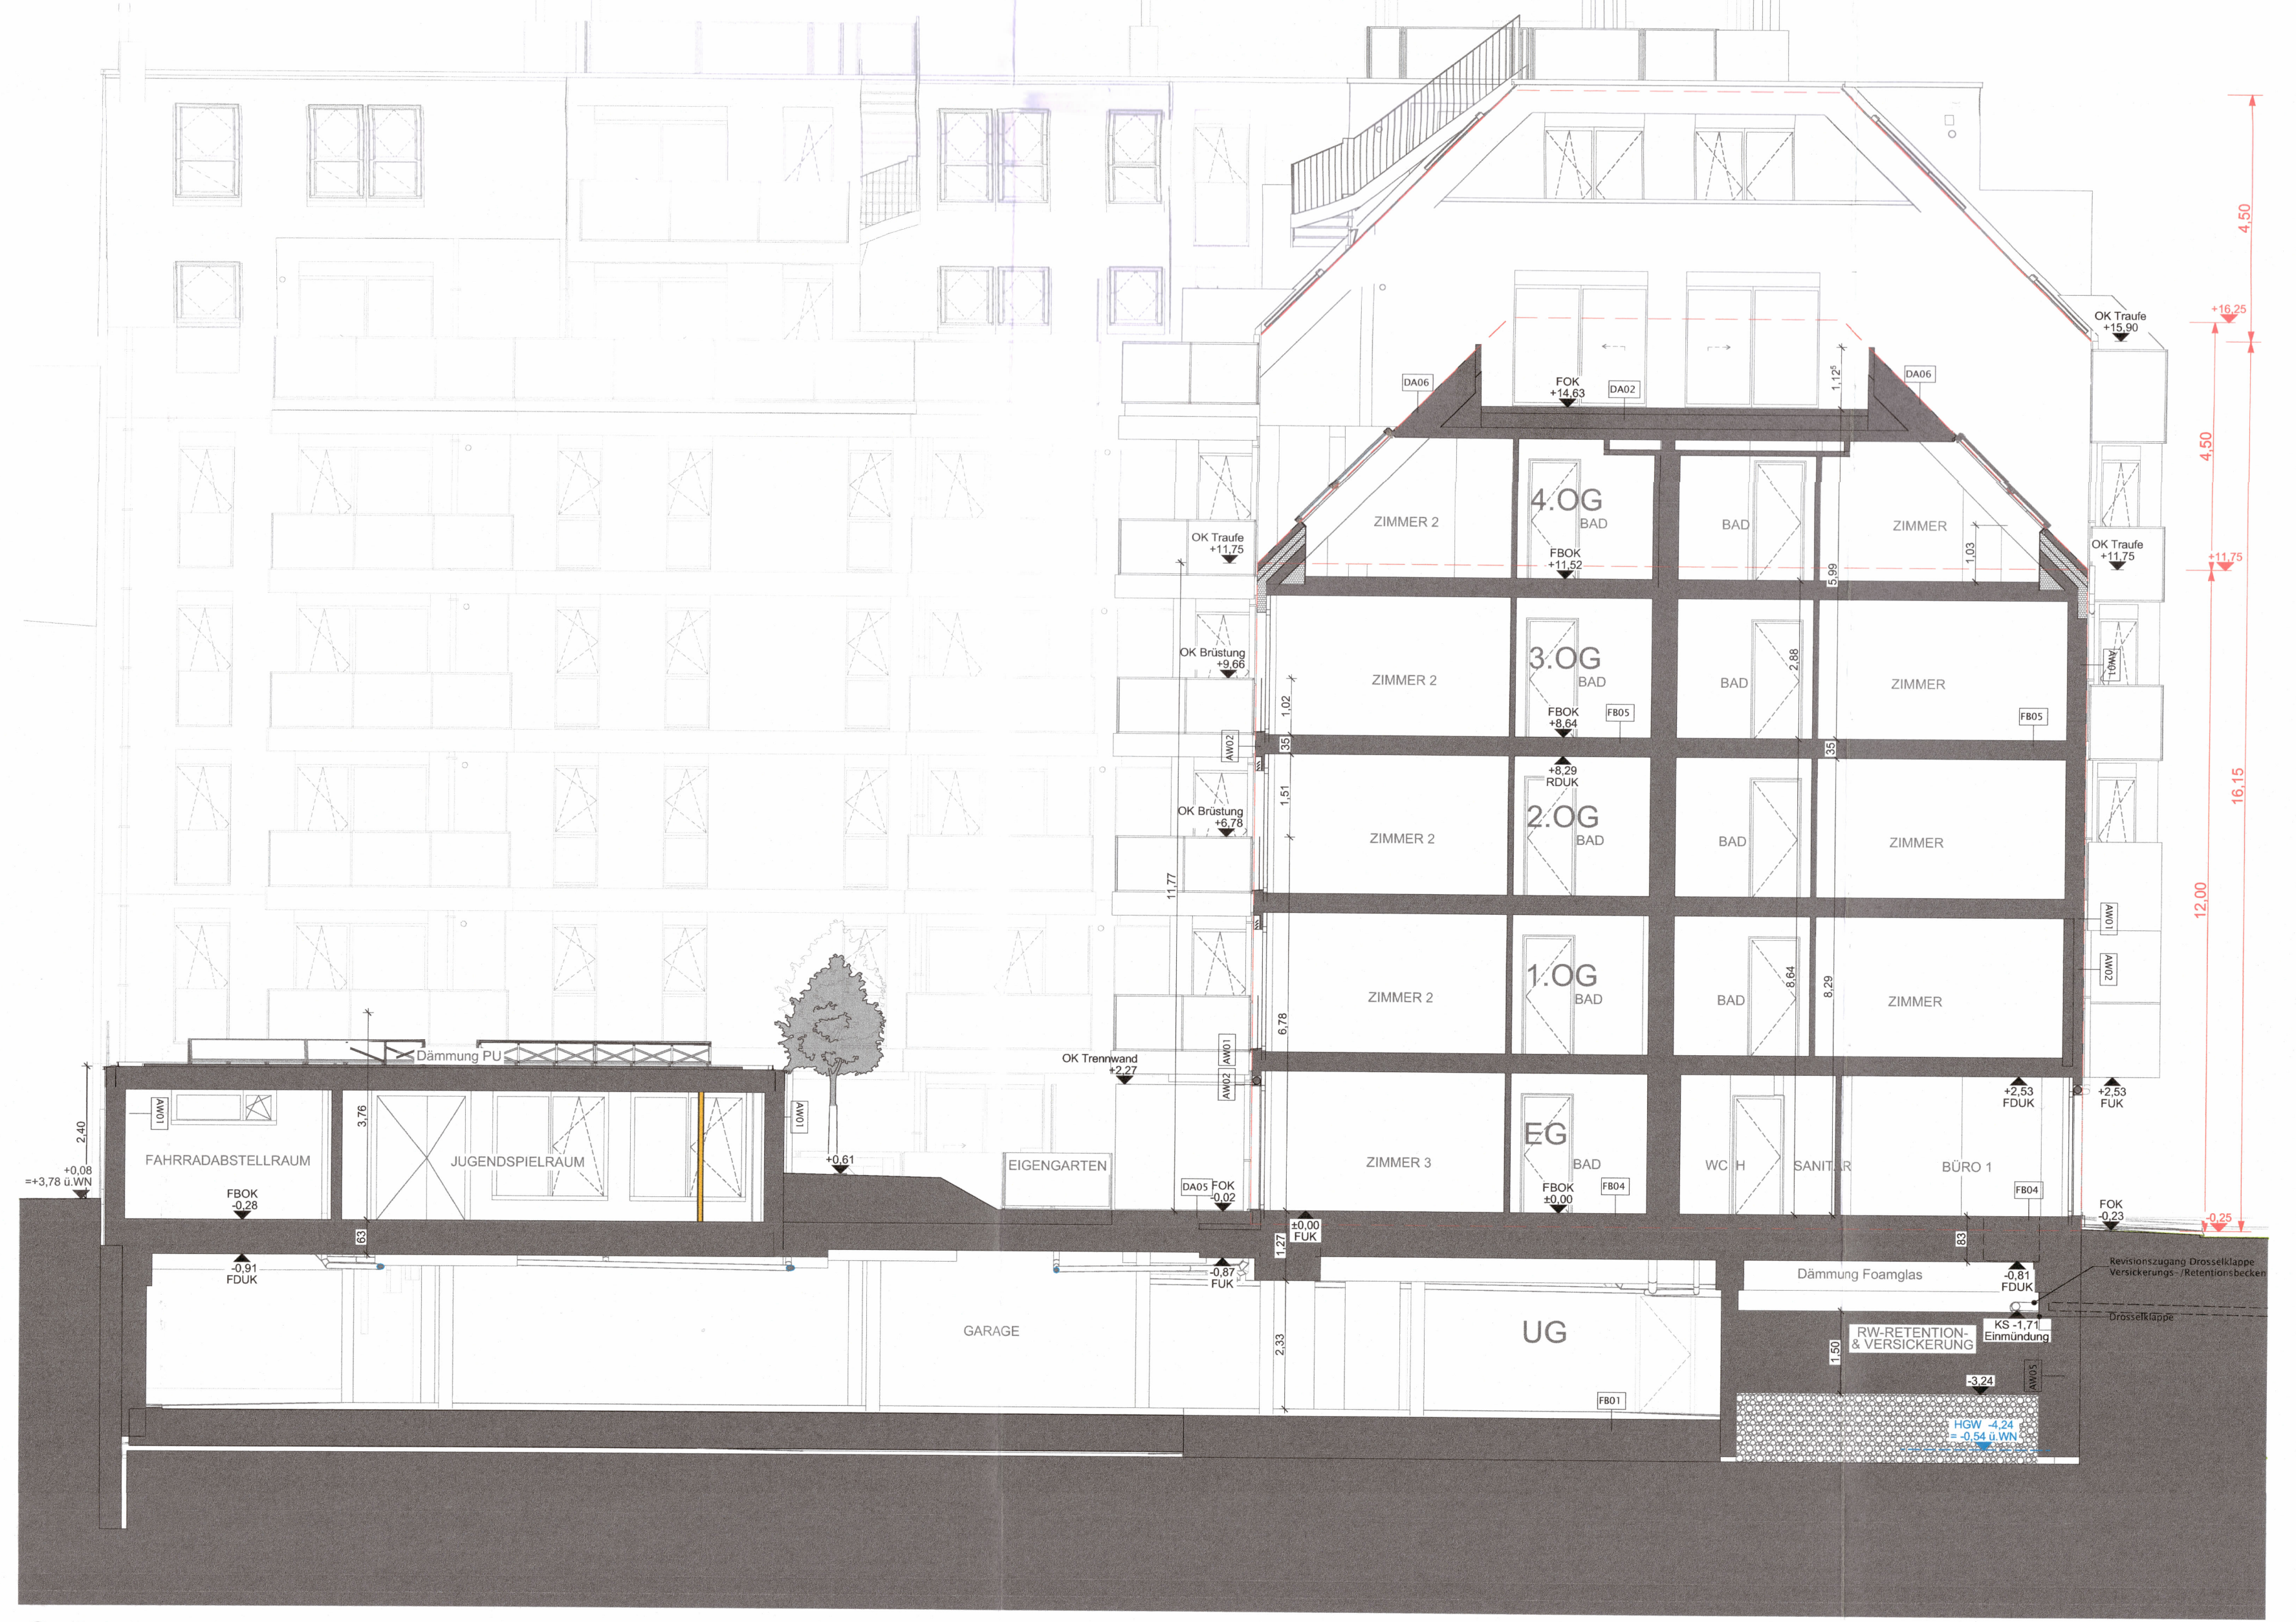
4.OG
3.OG
2.OG
1.OG
EG
UG
ZIMMER 2
ZIMMER 3
ZIMMER
BAD
WC H
SANIT.R
BÜRO 1
FAHRRADABSTELLRAUM
JUGENDSPIELRAUM
GARAGE
EIGENGARTEN
Dämmung Foamglas
RW-RETENTION- & VERSICKERUNG
12,00
16,15
4,50

S4-4

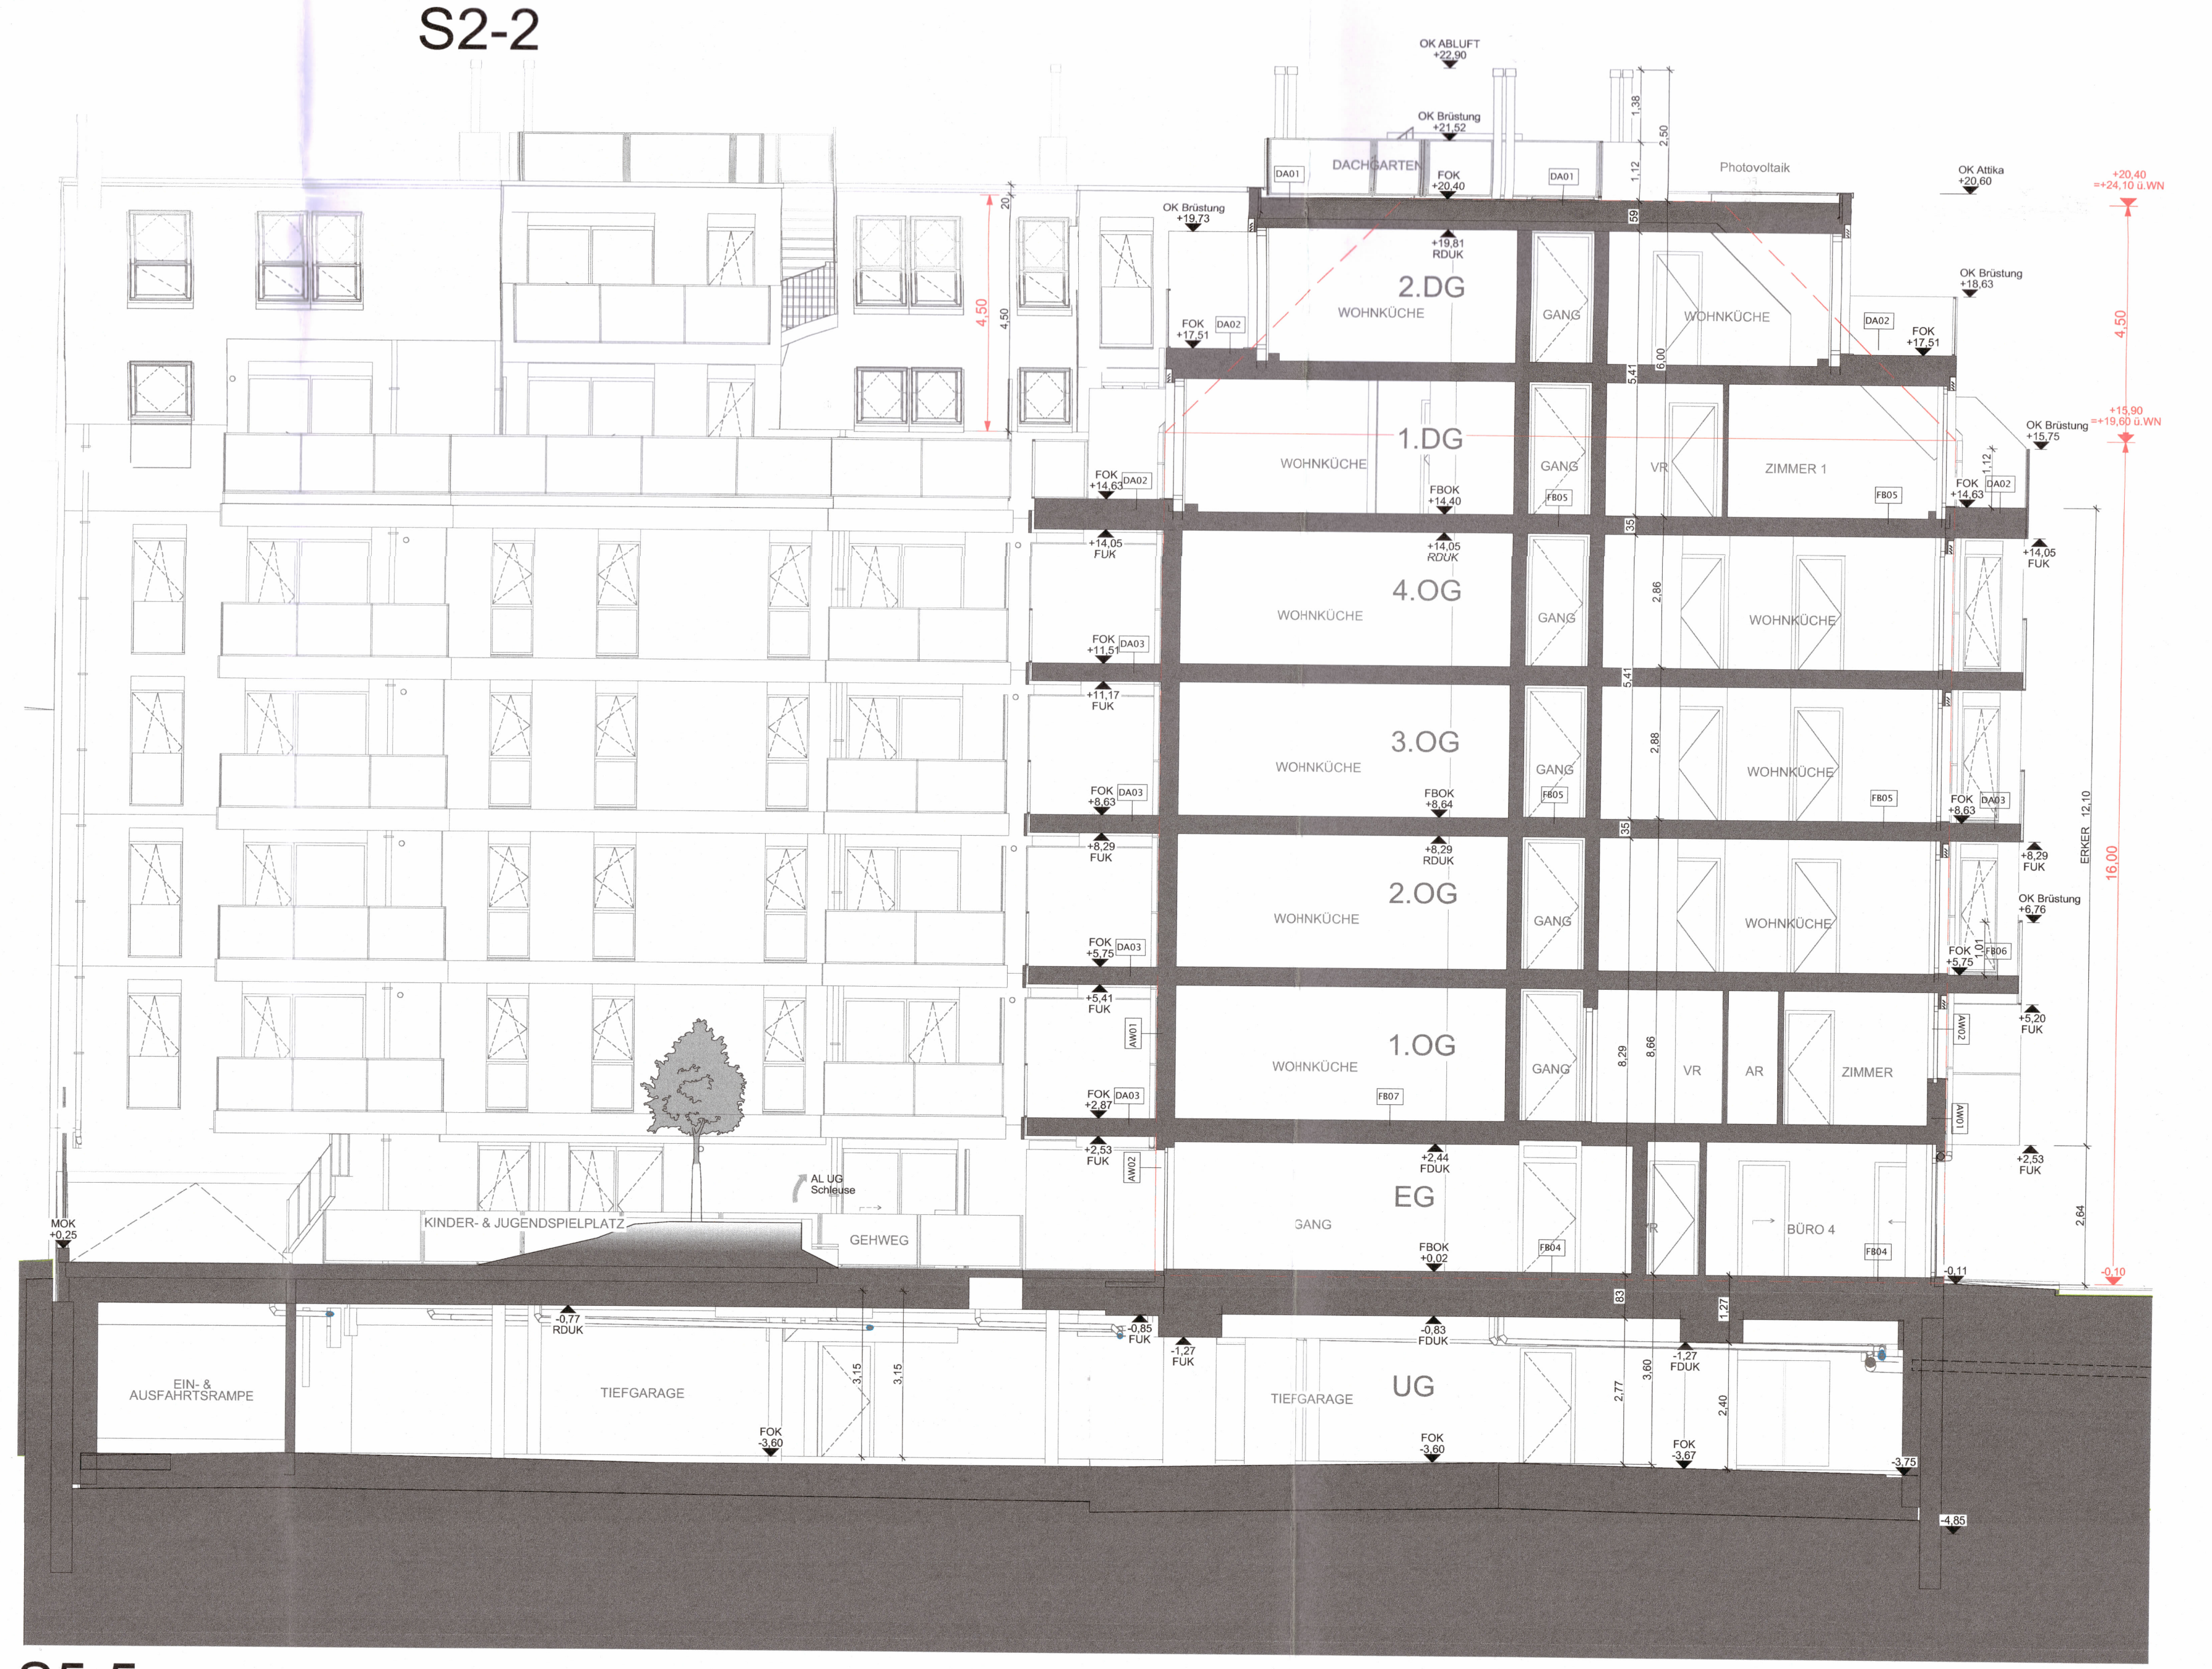
2.DG
1.DG
4.OG
3.OG
2.OG
1.OG
EG
UG
WOHNKÜCHE
GANG
VR
AR
ZIMMER
ZIMMER 1
BÜRO 4
EIN- & AUSFAHRTSRAMPE
TIEFGARAGE
KINDER- & JUGENDSPIELPLATZ
GEHWEG
DACHGARTEN
Photovoltaik
ERKER 12,10
16,00
4,50

S5-5

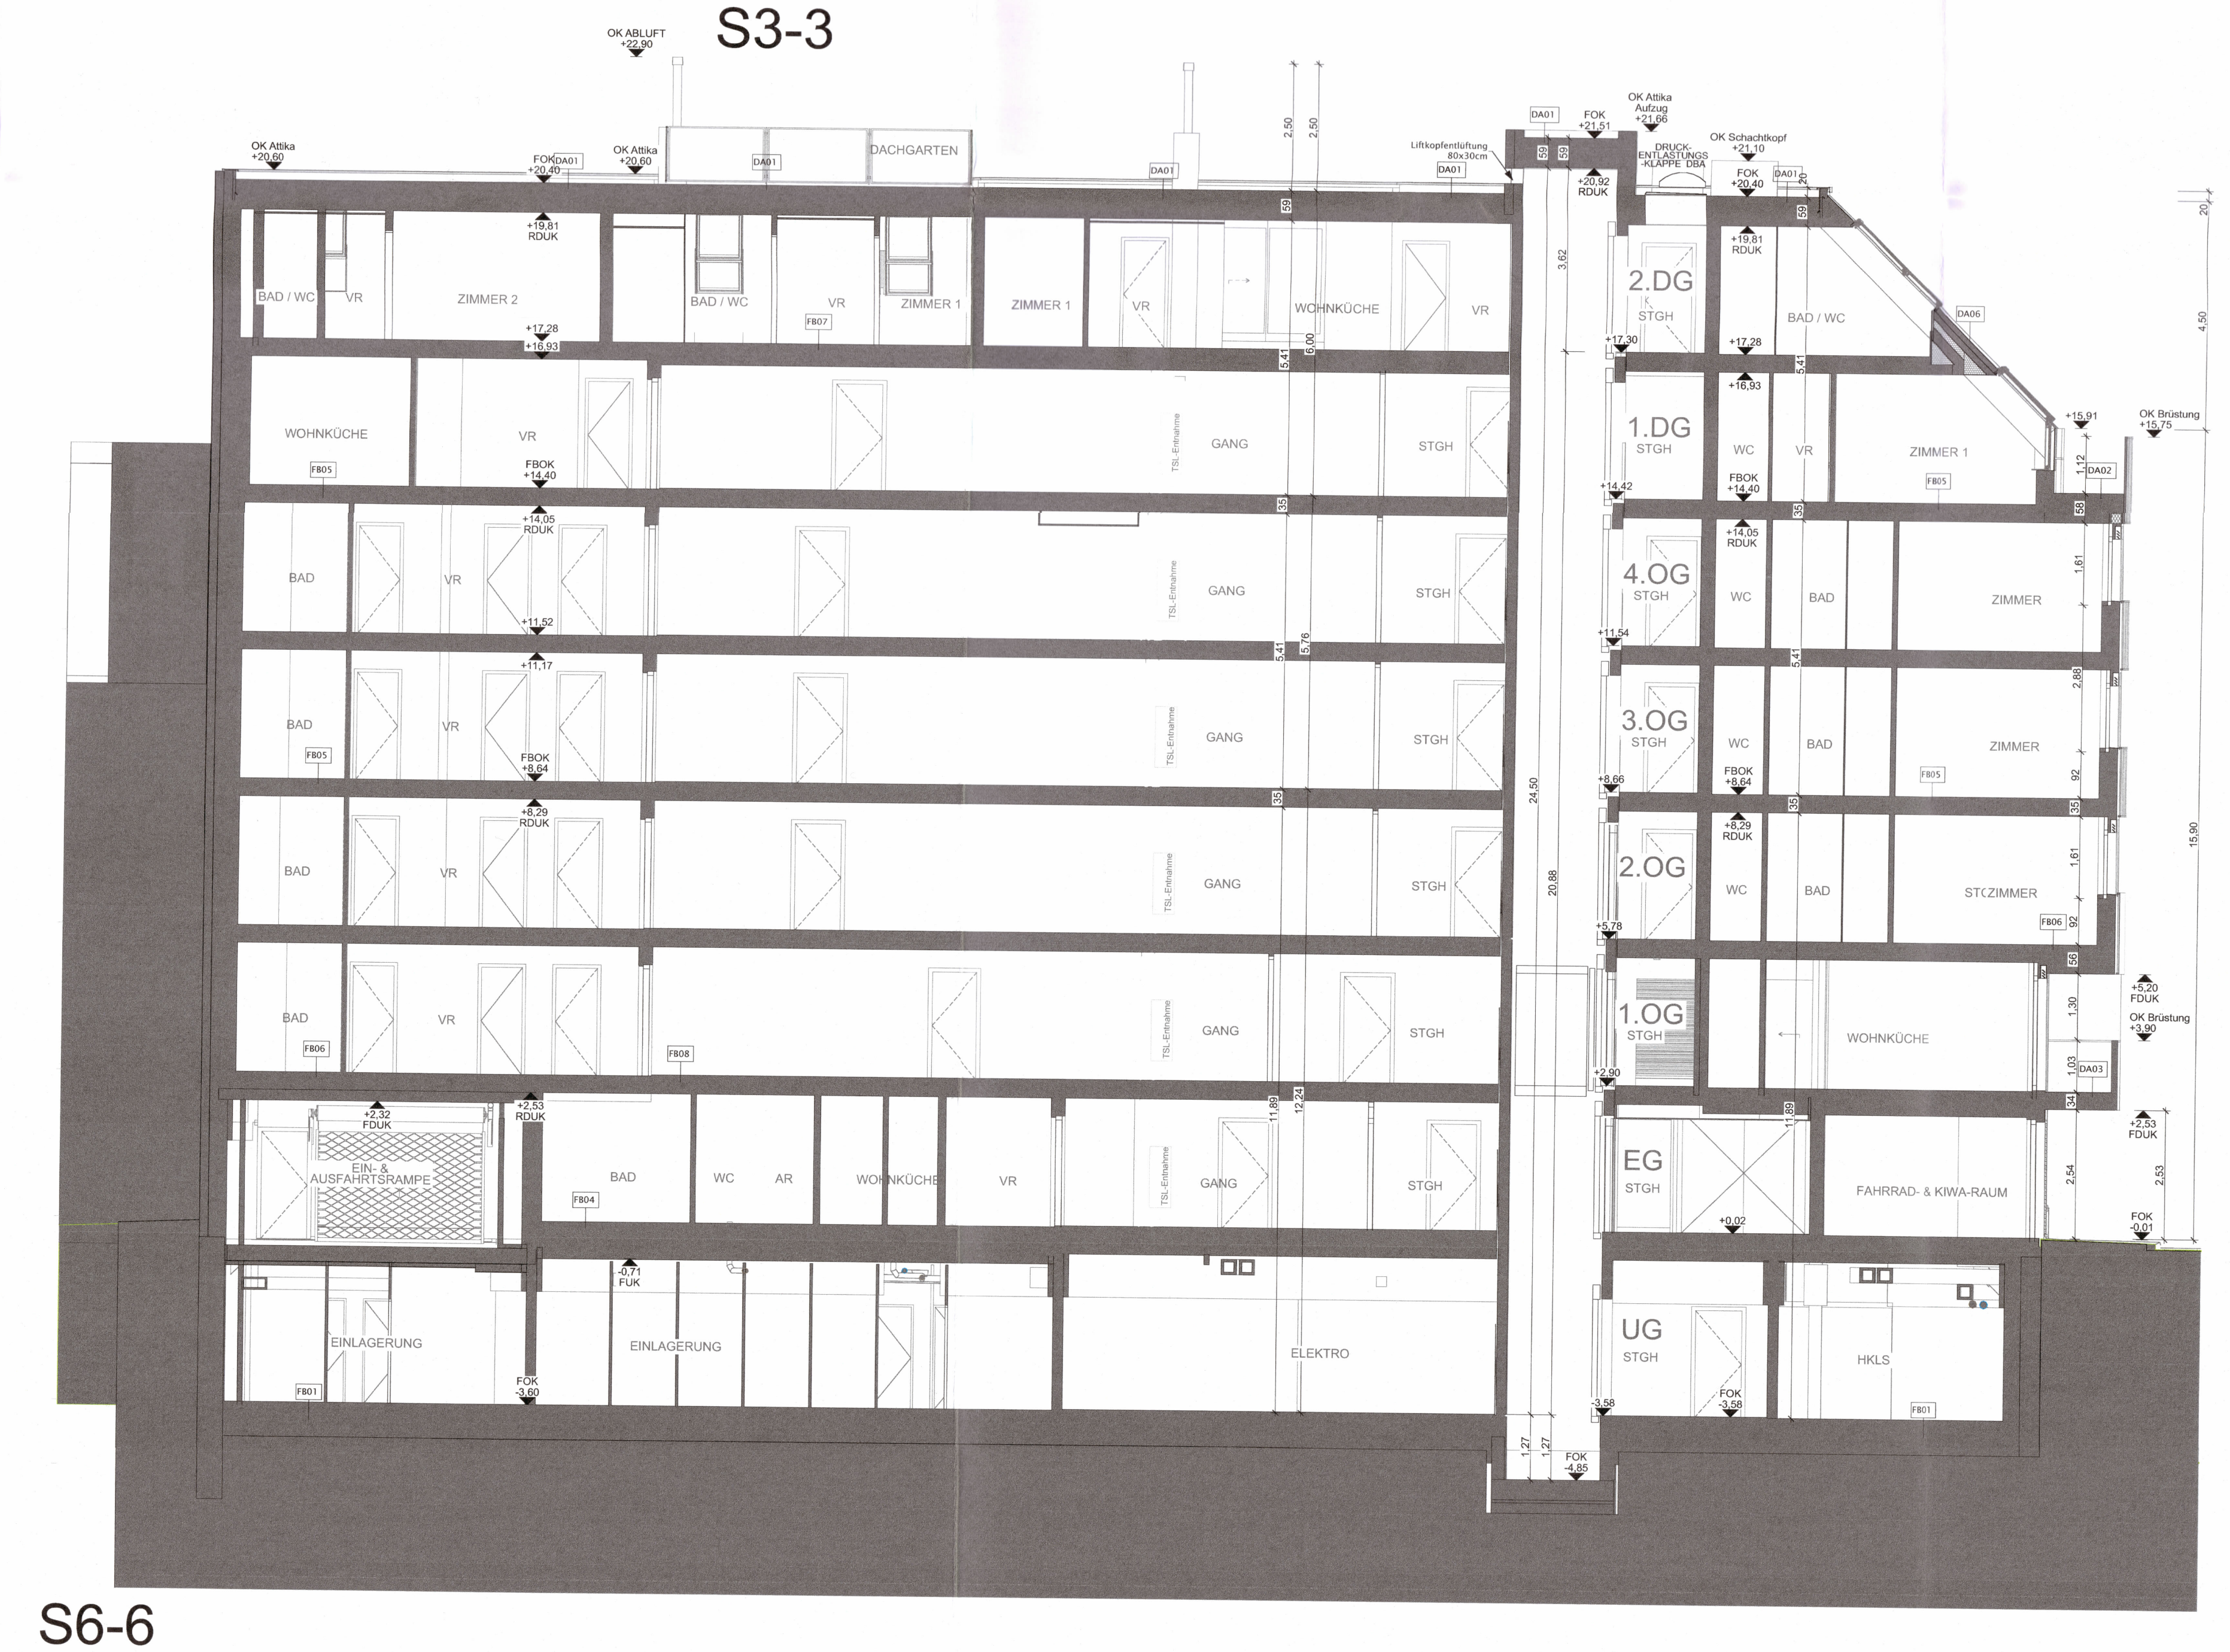
2.DG
1.DG
4.OG
3.OG
2.OG
1.OG
EG
UG
BAD
VR
GANG
STGH
WOHNKÜCHE
ZIMMER 1
ZIMMER 2
BAD / WC
STGH
WC
AR
EINLAGERUNG
ELEKTRO
HKLS
FAHRRAD- & KIWA-RAUM
STZIMMER
EIN- & AUSFAHRTSRAMPE
DACHGARTEN
24,50
20,88

S6-6

LEGENDE SIEHE PLANNR: 101

±0,00 = 3,70 ü. Wiener Null

# Bestandsplan

KLENAU

**BAUVORHABEN**

Neubau eines Wohnhauses mit 75 Wohneinheiten, 1 Büroeinheit, einer Tiefgarage
für 40 PKW sowie eines Nebengebäudes
Klenaugasse 5, 1220 Wien
auf den Grundstücken 854/109, 854/176, 856/9, 856/10, 856/70, 856/71; EZ 481;
Kat.G. 01660 Kagran

**BAUWERBER + GRUNDSTÜCKSEIGENTÜMER**

KLE5-9 Projekt GmbH (FB 496194y)
Sterngasse 11/4B
1010 Wien

KLE5-9 Projekt GmbH
Sterngasse 11/4B
1010 Wien

**PLANVERFASSER**

aha HAWLIK GERGINSKI ARCHITEKTEN ZT GMBH ege
Fichtegasse 9|2 | 1010 Wien | Tel: 01-489 6266
web: www.aha-ege.at | email: office@aha-ege.at

HAWLIK GERGINSKI Architekten ZT GmbH
Fichtegasse 9|2 | 1010 Wien | T 01-489 62 66
www.aha-ege.at | office@aha-ege.at

**BAUBEHÖRDE**

Stadt Wien | Baupolizei
Gebietsgruppe Ost,
Bauinspektion

Zl.: MA37/1205666-2020-43

Dieser Plan lag der Fertigstellungsanzeige zu Grunde.

Der grau dargestellte Bestand bildet keinen Konsens!

Für den Abteilungsleiter:
Dipl.-Ing. Dr. Löscher
Oberstadtbaurat

Wien, 06.09.2023

**BAUFÜHRER**

AUBÖCK
BAUGESELLSCHAFT
Auböck Bau GmbH
Zentrale: A-4470 Enns, Drosselstr. 36
Tel.: 07223/85801-0, Fax: 07223/85801-21
FILIALE: 1120 Wien, Stachegasse 18
Tel.: 01/8101118, Fax: 01/8101080

| | |
|---|---|
| PLANINHALT | Schnitte |
| NUMMER | 301 |
| MASSSTAB | 1:100 |
| DATUM \| ZEICHNER | 04.09.2023 / fsi |
| PLANGRÖSSE | |

PARIE: A B C D E